


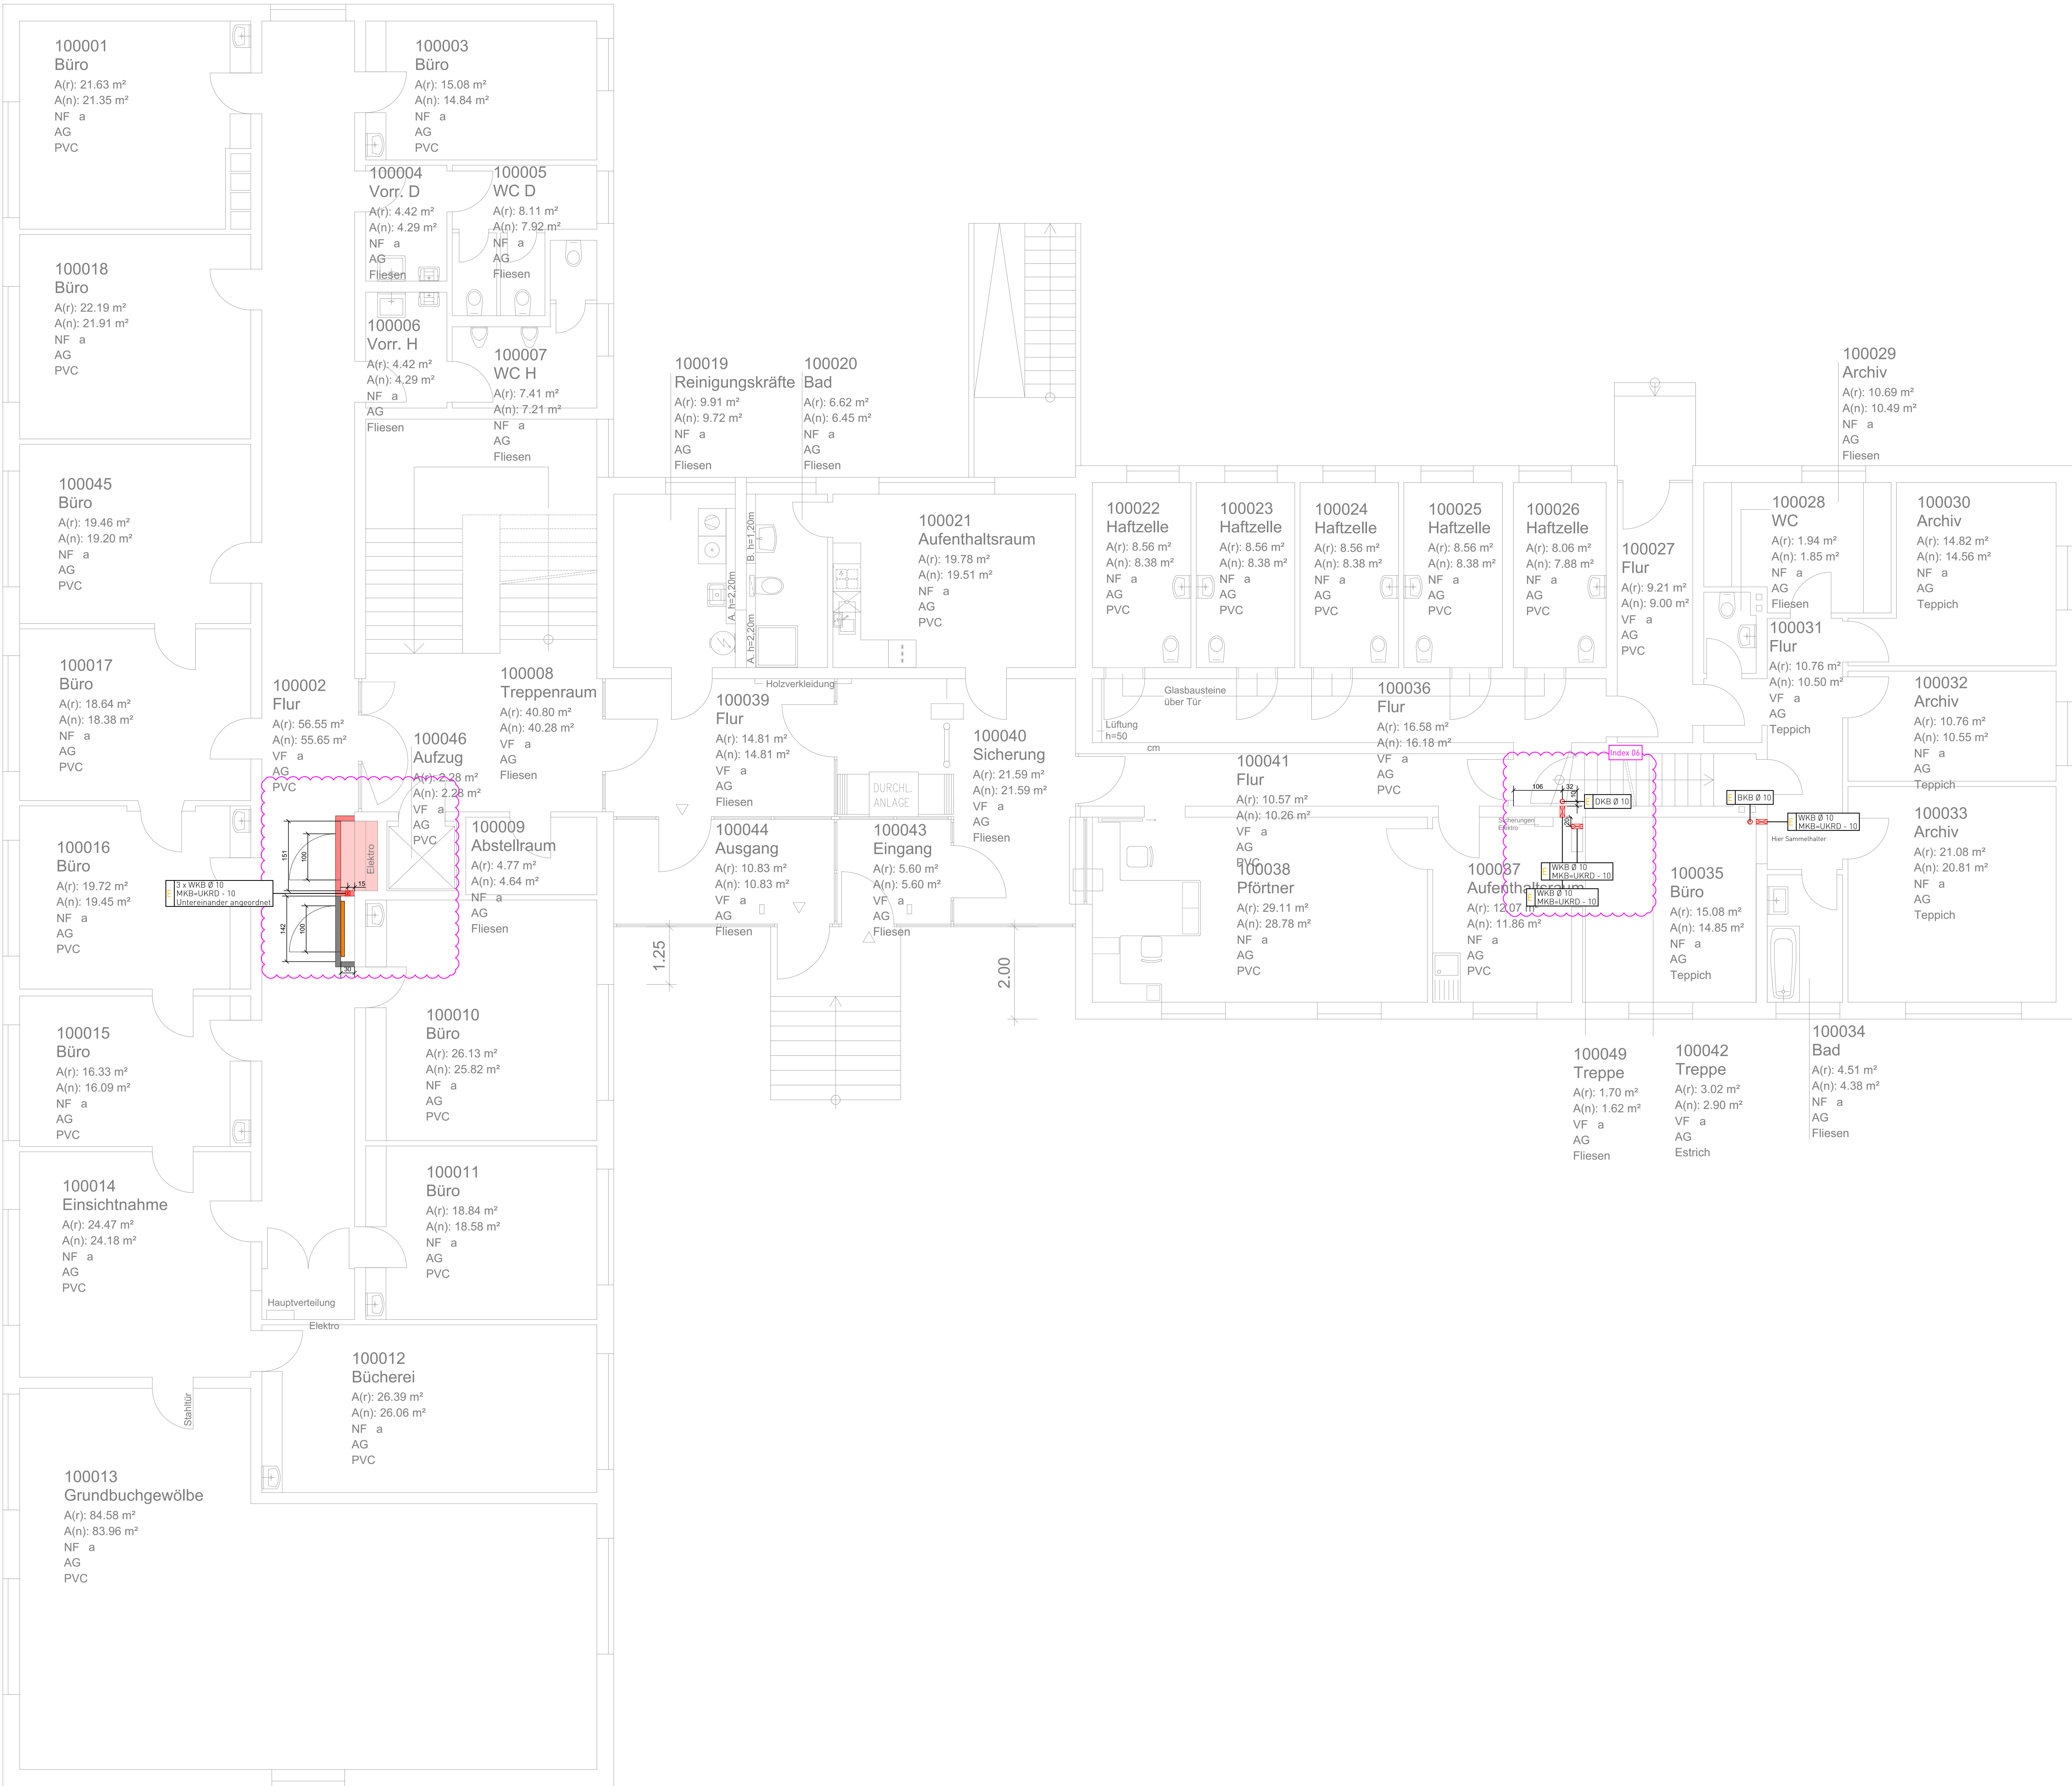


Schlitz- und Durchbruchsplanung			
Symbol	Bezeichnung	Kürzel	Beispiel Plandarstellung
	Deckendurchbruch	DD	
	Wanddurchbruch	WD	
	Decken-Kernbohrung Boden-Kernbohrung	DKB BKB	
	Wand-Kernbohrung	WKB	
	Rohrhülse	RH	
	Wandschlitz	WS	
	Bodenschlitz	BS	

Abkürzungsverzeichnis			
Gewerke:		Höhenangaben:	
H	= Heizungstechnik	OKRF	= Oberkante Rohfußboden
L	= Lüftungstechnik	OKRF	= Oberkante Fertigfußboden
S	= Sanitärtechnik	UKRD	= Unterkante Rohdecke
K	= Kältetechnik	UKRF	= Unterkante Fertigdecke
E	= Elektrotechnik	Weitere Bezugspunkte:	
G	= Gas / Druckluft	M	= Mitte
B	= Brandschutz- / Sprinklertechnik	UZ	= Unterzug
		ÜZ	= Überzug

Alle Maßangaben ohne Einheiten in Zentimetern (cm).

DATUM	NAME	NAME	ÄNDERUNGSHINWEISE	NR
07.11.2025			Brandschott eingefügt	01
04.12.2025			Raum für die UV eingefügt. Brandschott - eingefügt.	02
20.02.2026			F30 Wände/Türen/Verteiler anpassen	03
25.02.2026			Neue Grundrisse	04
25.03.2026			Anmerkungen aus der Besprechung von dem 16.03.2026	05
09.06.2026			Anmerkungen überarbeitet	06

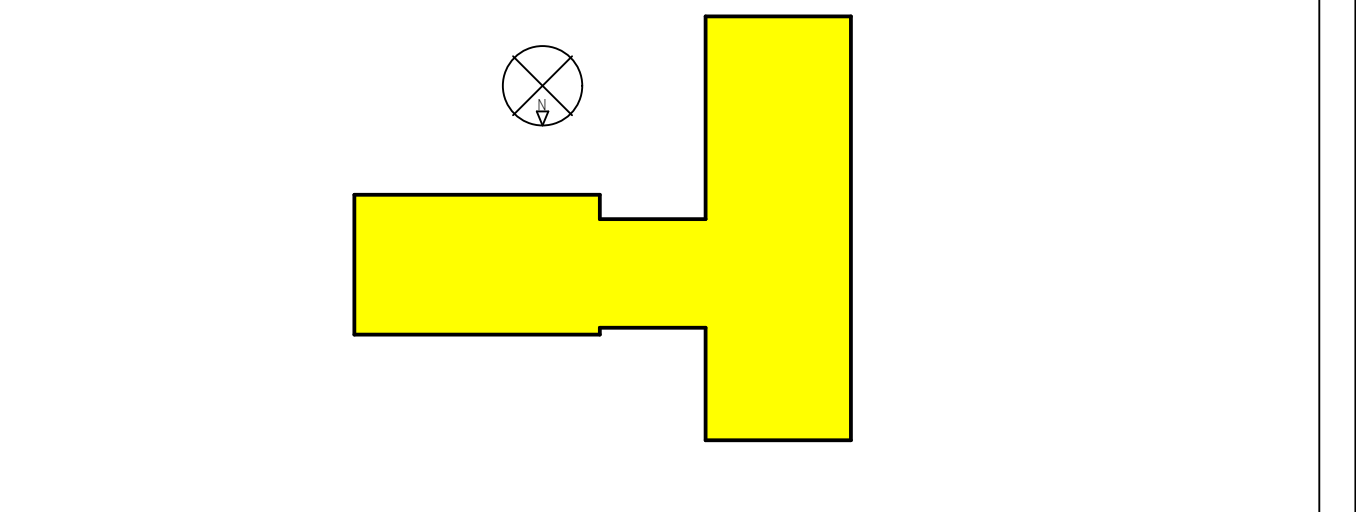

Planverfasser (extern):

Bauherr(n):

Nutzer / Mieter(n):

**Bau- und Liegenschaftsbetrieb NRW
Münster**

Hohenzollernring 80
D - 48145 Münster
Telefon: +49 251 9370 - 0
Telefax: +49 251 9370 - 880
E-Mail: ms.poststelle@bbl.nrw.de
Internet: www.bbl.nrw.de

BESTANDSZEICHNUNG

Wirtschaftseinheit / Liegenschaft: **Amtsgericht Lüdinhäusen**

Wirtschaftseinheitsnummer: **WE1711**

Objekt/Bauwerk/Gebäude: **Seppenrader Straße 3, 59348 Lüdinhäusen**

Objekt/Bauwerk/Gebäude-Nr.: **GE01**

Objekt/Bauwerk/Gebäudebezeichnung: **Hauptgebäude**

Planbezeichnung/Darstellung: **Grundriss Elektrotechnik**

Planchen-Nr.: **Grundriss**

Detailliert:

Model-Name:	Protokollbezeichnung: NEW_3W-100.stb	Planart: Ausführungsplanung
Layout-Name:	Gewächst: (E) Elektro	Facitbereich: EG
Nr.	Einbaufeststellung (gem. 570 BauZ NRW): 01	Blatt-Nr.: 1:100
		Prozess-Nr.: 06