


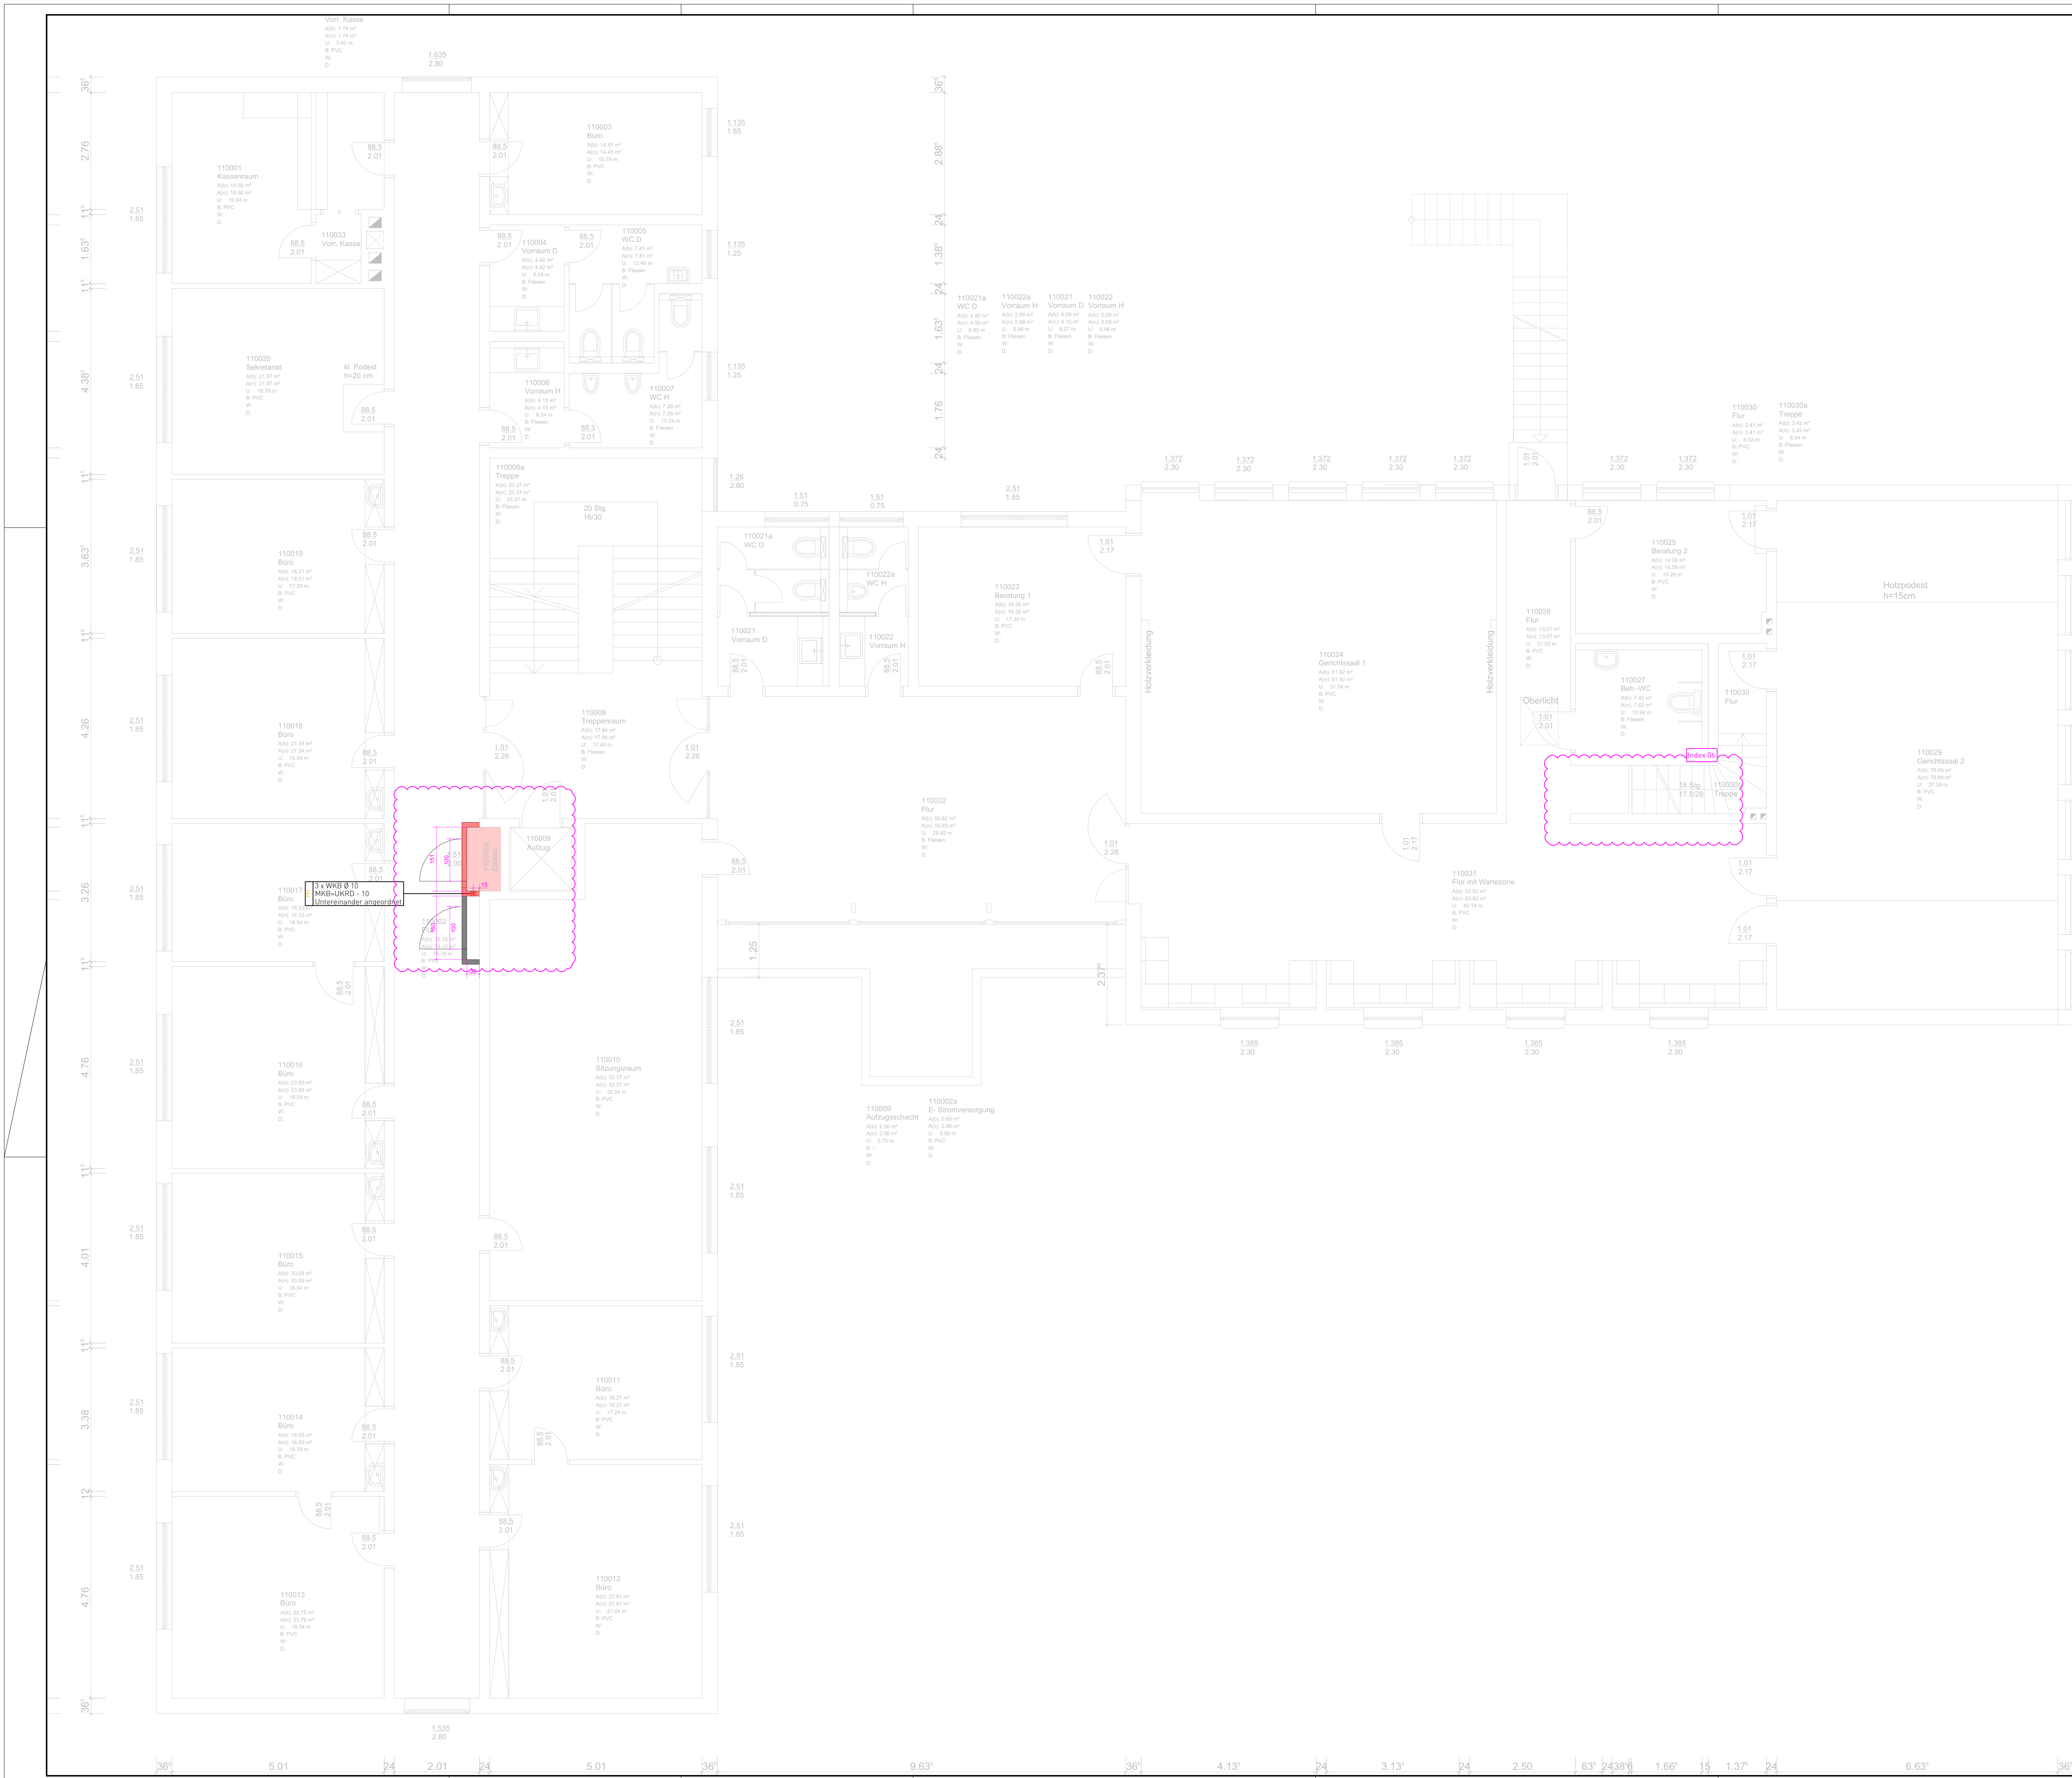


Schlitz- und Durchbruchsplanung			
Symbol	Bezeichnung	Kürzel	Beispiel Plandarstellung
	Deckendurchbruch	DD	
	Wanddurchbruch	WD	
	Decken-Kernbohrung	DKB	
	Boden-Kernbohrung	BKB	
	Wand-Kernbohrung	WKB	
	Rohrhülse	RH	
	Wandschlitz	WS	
	Bodenschlitz	BS	

Abkürzungsverzeichnis	
Gewerke:	Höhenangaben:
H = Heizungstechnik	OKRF = Oberkante Rohfußboden
L = Lüftungstechnik	OKRF = Oberkante Fertigfußboden
S = Sanitärtechnik	UKRD = Unterkante Rohdecke
K = Kälteanlage	UKRD = Unterkante Fertigdecke
E = Elektrotechnik	
G = Gas / Druckluft	Weitere Bezugspunkte:
B = Brandschutz- / Sprinkleranlage	M = Mitte
	UZ = Unterzug
	ÜZ = Überzug

Alle Maßangaben ohne Einheiten in Zentimetern (cm).

DATUM	NAME	NAME	ÄNDERUNGSHINWEISE	NR
07.11.2025			Brandschott eingefügt	01
04.12.2025			Raum für die UV eingefügt, Brandschott - eingefügt	02
20.02.2026			F30 Wände/Türen/Verteiler anpassen	03
25.02.2026			Neue Grundrisse	04
25.03.2026			Anmerkungen aus der Besprechung vom dem 16.03.2026	05
09.06.2026			Anmerkungen überarbeitet	06

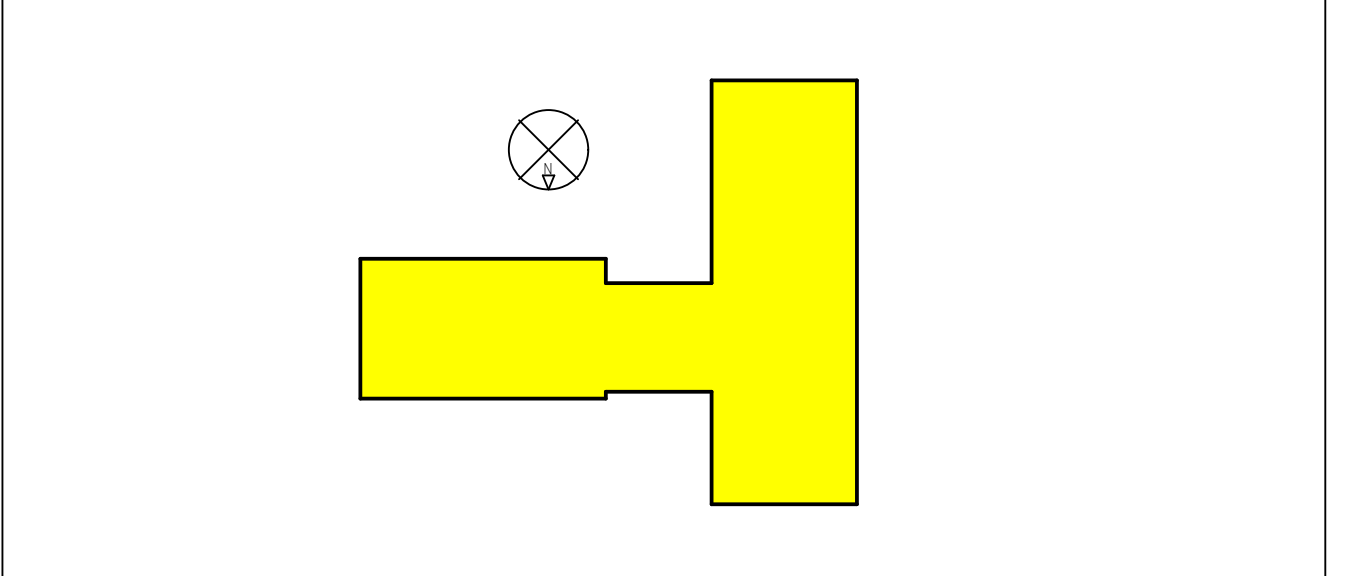

Planverfasser (extern):

Bauherr(n):

Nutzer / Mieter(n):

**Bau- und Liegenschaftsbetrieb NRW
Münster**
Hohenzollerling 80
D - 48145 Münster
Telefon: +49 251 9370 - 0
Telefax: +49 251 9370 - 880
E-Mail: ms.poststelle@blb.nrw.de
Internet: www.blb.nrw.de

BESTANDSZEICHNUNG
Wirtschaftseinheit / Liegenschaft: **Amtsgericht Lüdighausen**
Wirtschaftseinheit: **WE1711**
Objekt/Bauwerk/Gebäude: **Seppenrader Straße 3, 59348 Lüdighausen**
Objekt/Bauwerk/Gebäude: **Hauptgebäude**
Objekt/Bauwerk/Gebäude: **GE01**

Planbezeichnung/Darstellung: **Grundriss Elektrotechnik**

Bezeichnung / Trakt: **###**

Geoschicht: **1.0G**

Planinhalt: **Grundriss**

Model-Name: **new_3W-100.stb**

Gezeichnet: **new_3W-100.stb**

Planart: **Ausführungsplanung**

Layout-Name: **Einwurfsplan (gem. § 90 BauZ NRW)**

Blatt-Nr.: **01**

Blatt-Bereich: **(E) Elektro**

Blatt-Titel: **1:100**

Prozess: **22.06.2026**

AD: **06**