


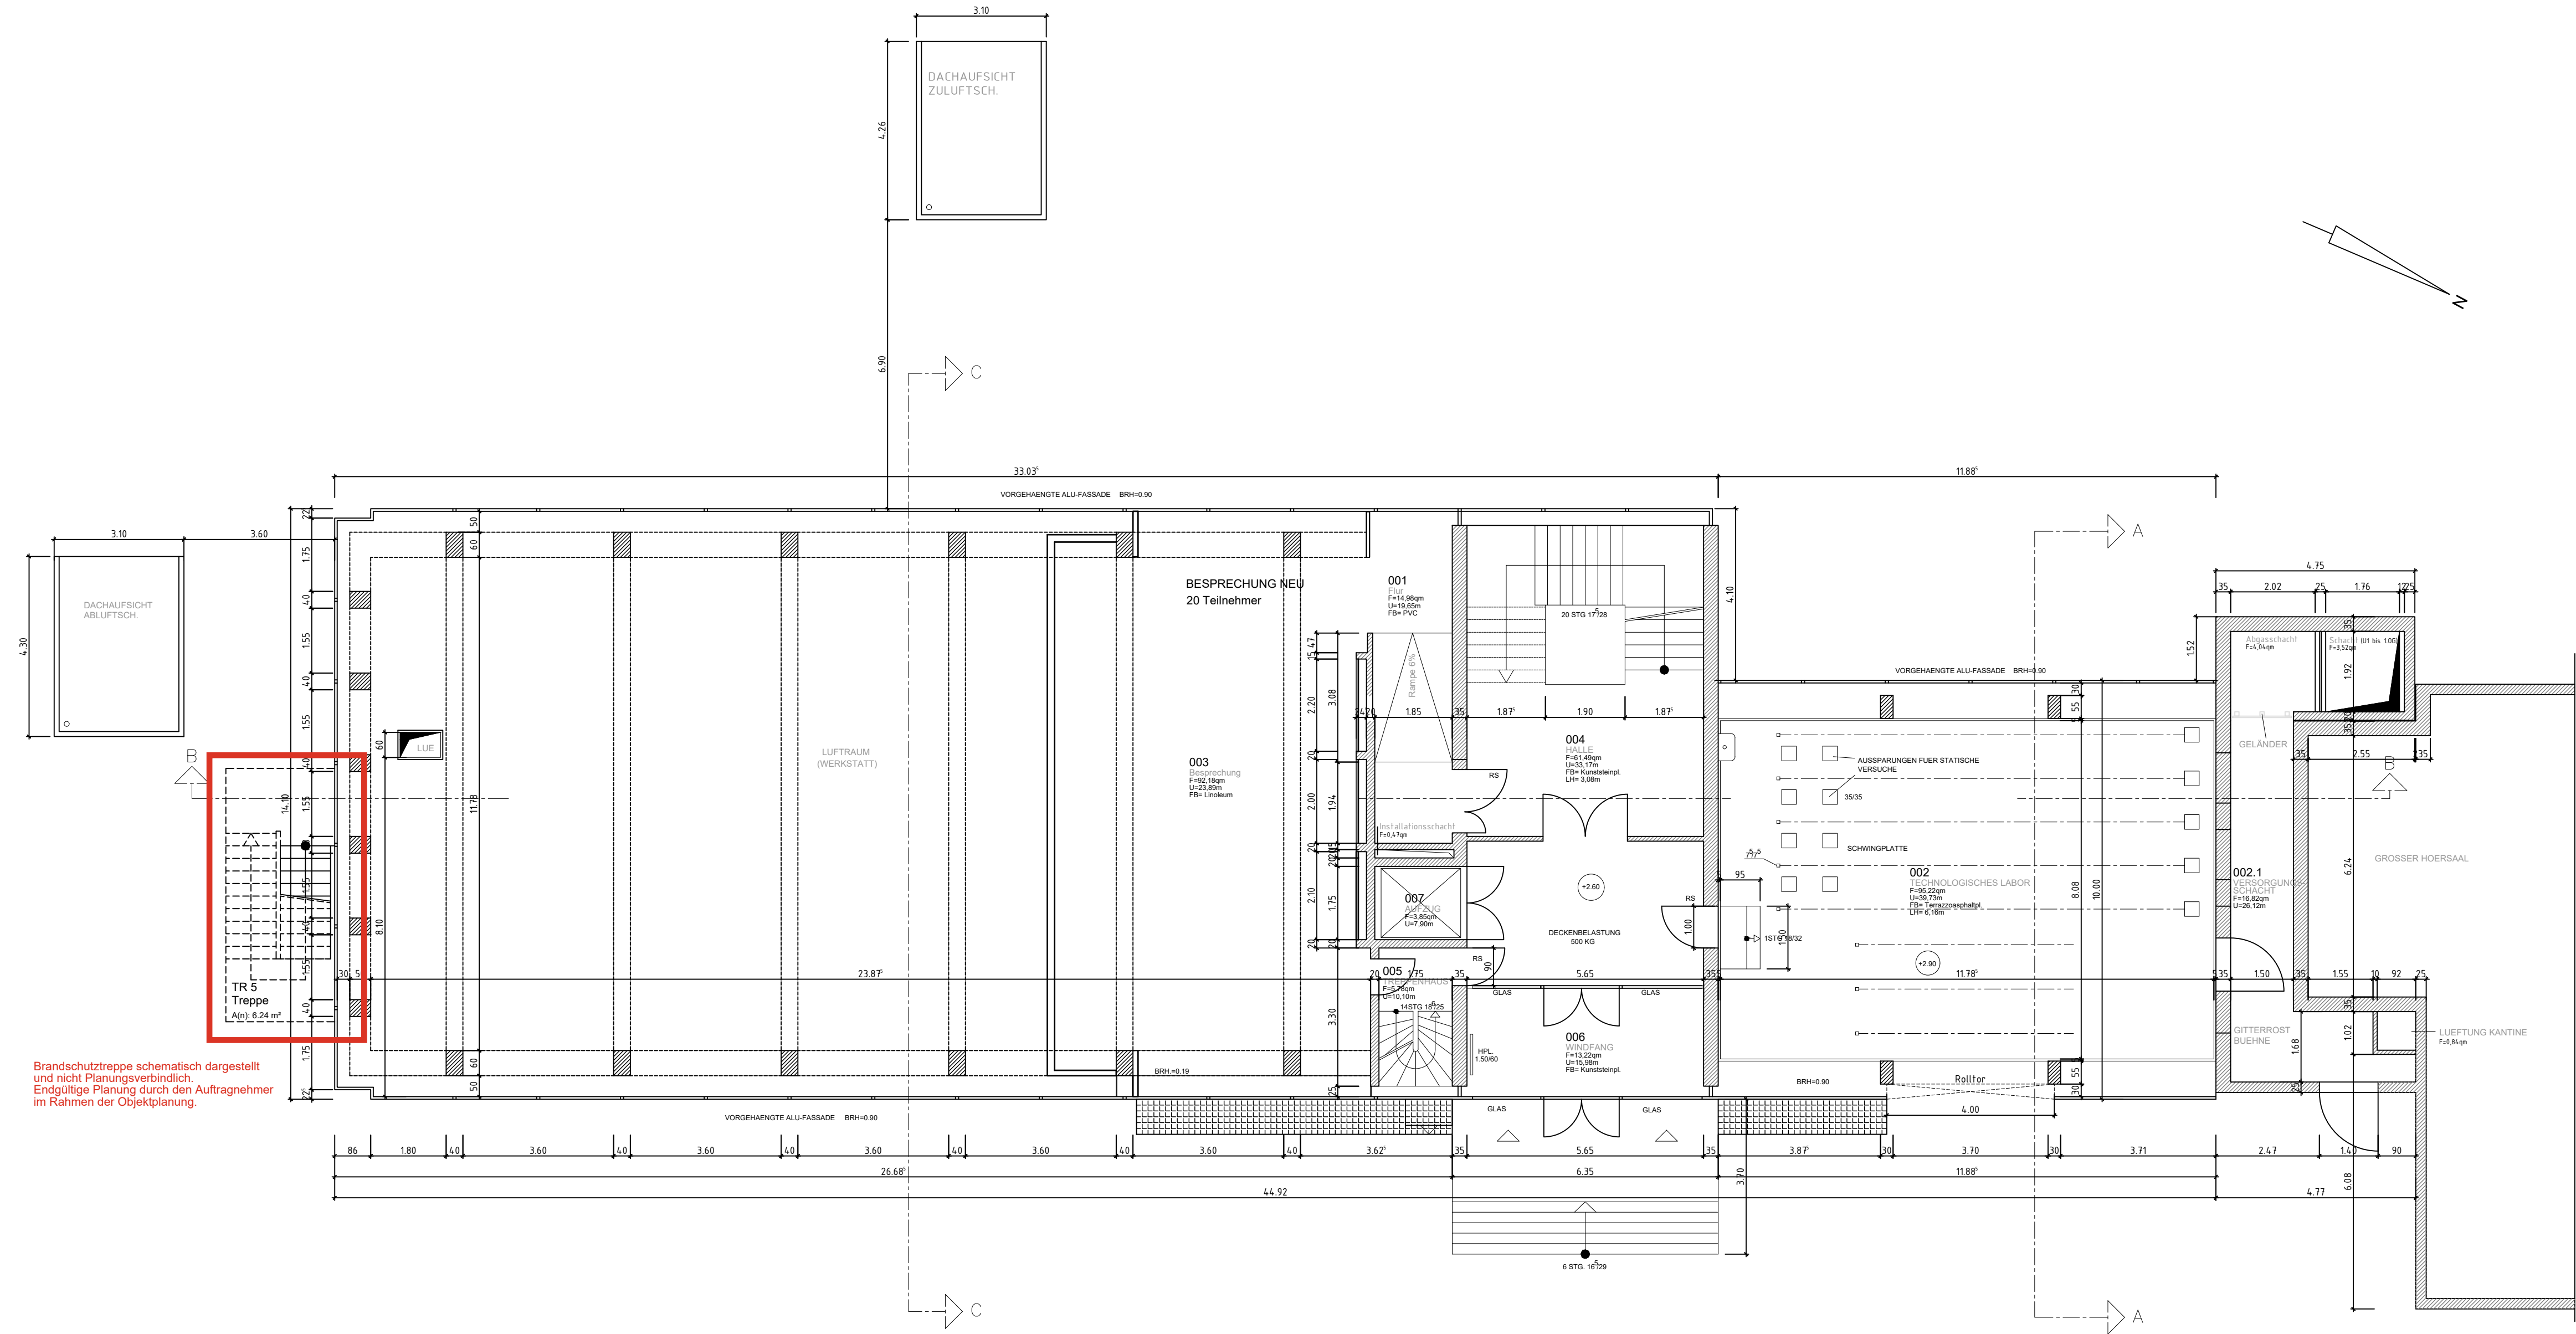

				10
				09
				08
				07
17.06.2025	LAMA	U. Maurer	Gitterroste erg./Treppe angep.(Eingangsbereich);Rolltor erg.	06
11.6.2025	LAMA	U.Maurer	Schachtummantelung ergänzt; Außentüre angepasst (002.1)	05
06.06.2025	MABI		002.1 Geländer ergänzt, Schachtbeschriftung	04
23.09.2024	KET		Rampe ergänzt Raum 003 + 004, Wand Bespr. verschoben	03
07.02.2023	MABI		Umbau Raum 003 + 004 Halle; Außentreppe hinzu	02
01.07.2019	KOU	KOU	Revi-Datenabgleich der RWTH-Dateien	01
Datum:	Bearbeiter(in):	geprüft:	Vermerk:	Index:

Nutzer / Mieter(in):

**Bau- und Liegenschaftsbetrieb NRW
Aachen**

Mies-van-der-Rohe-Straße 10
D - 52074 Aachen

Telefon: +49 241 43510 - 100
Telefax: +49 241 43510 - 198
E-Mail: ac.poststelle@blb.nrw.de
Internet: www.blb.nrw.de

BESTANDSZEICHNUNG

Wirtschaftseinheit / Liegenschaft: **RWTH Aachen**
Wirtschaftseinheitsnummer: **WE2110**
Objekt/Bauwerk/Gebäude: **Hauptgebäude Schinkelstr./Templergraben**
GE0020(RWTH:1320) **Luft- und Raumfahrt**
Objekt-/Bauwerks-/Gebäude-Nr.: **Wüllnerstrasse 7, 52062 Aachen**

Planbezeichnung/Darstellung: **Grundriss Erdgeschoss**

Platztillabelle: **NRW_SW-100.stb**


Gezeichnet: **2019-07-01/KOU**

Blatt-Nr.: **01**

Maßstab: **1:100**

Datum: **14.11.2024**

Index: **06**

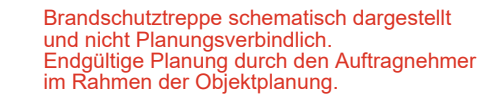



BESTANDSZEICHNUNG

Planbezeichnung/Darstellung	Bauteil / Trakt:
Grundriss	
1.Obergeschoss	Geschoss / Anlage: 01
Planschlüssel	Planinhalt: Grundriss

Dateipfad: \\BildfussAC\DATEN\Bestand\WE2110_SCHINKEL-WUELLNER\STRGE0020_LUFT-RAUMFAHRT(1320)\GRUNDRISS\DWG			
Modell-Name: XA_01.DWG		Plotsitzlabelle: NRW_SW-100.stb	Planart: Bestand(X)
Layout-Name: A970x420_M100		Gezeichnet: 2019-06-24/KOU	Fachbereich: (A) Hochbau
Bestand am:		Blatt-Nr.: 01	
03.09.2024		Maßstab: 1:100	
Blattgröße:		Benutzerdefiniert (970x420)mm	
18 Juni 2025 13:55		Index 05	

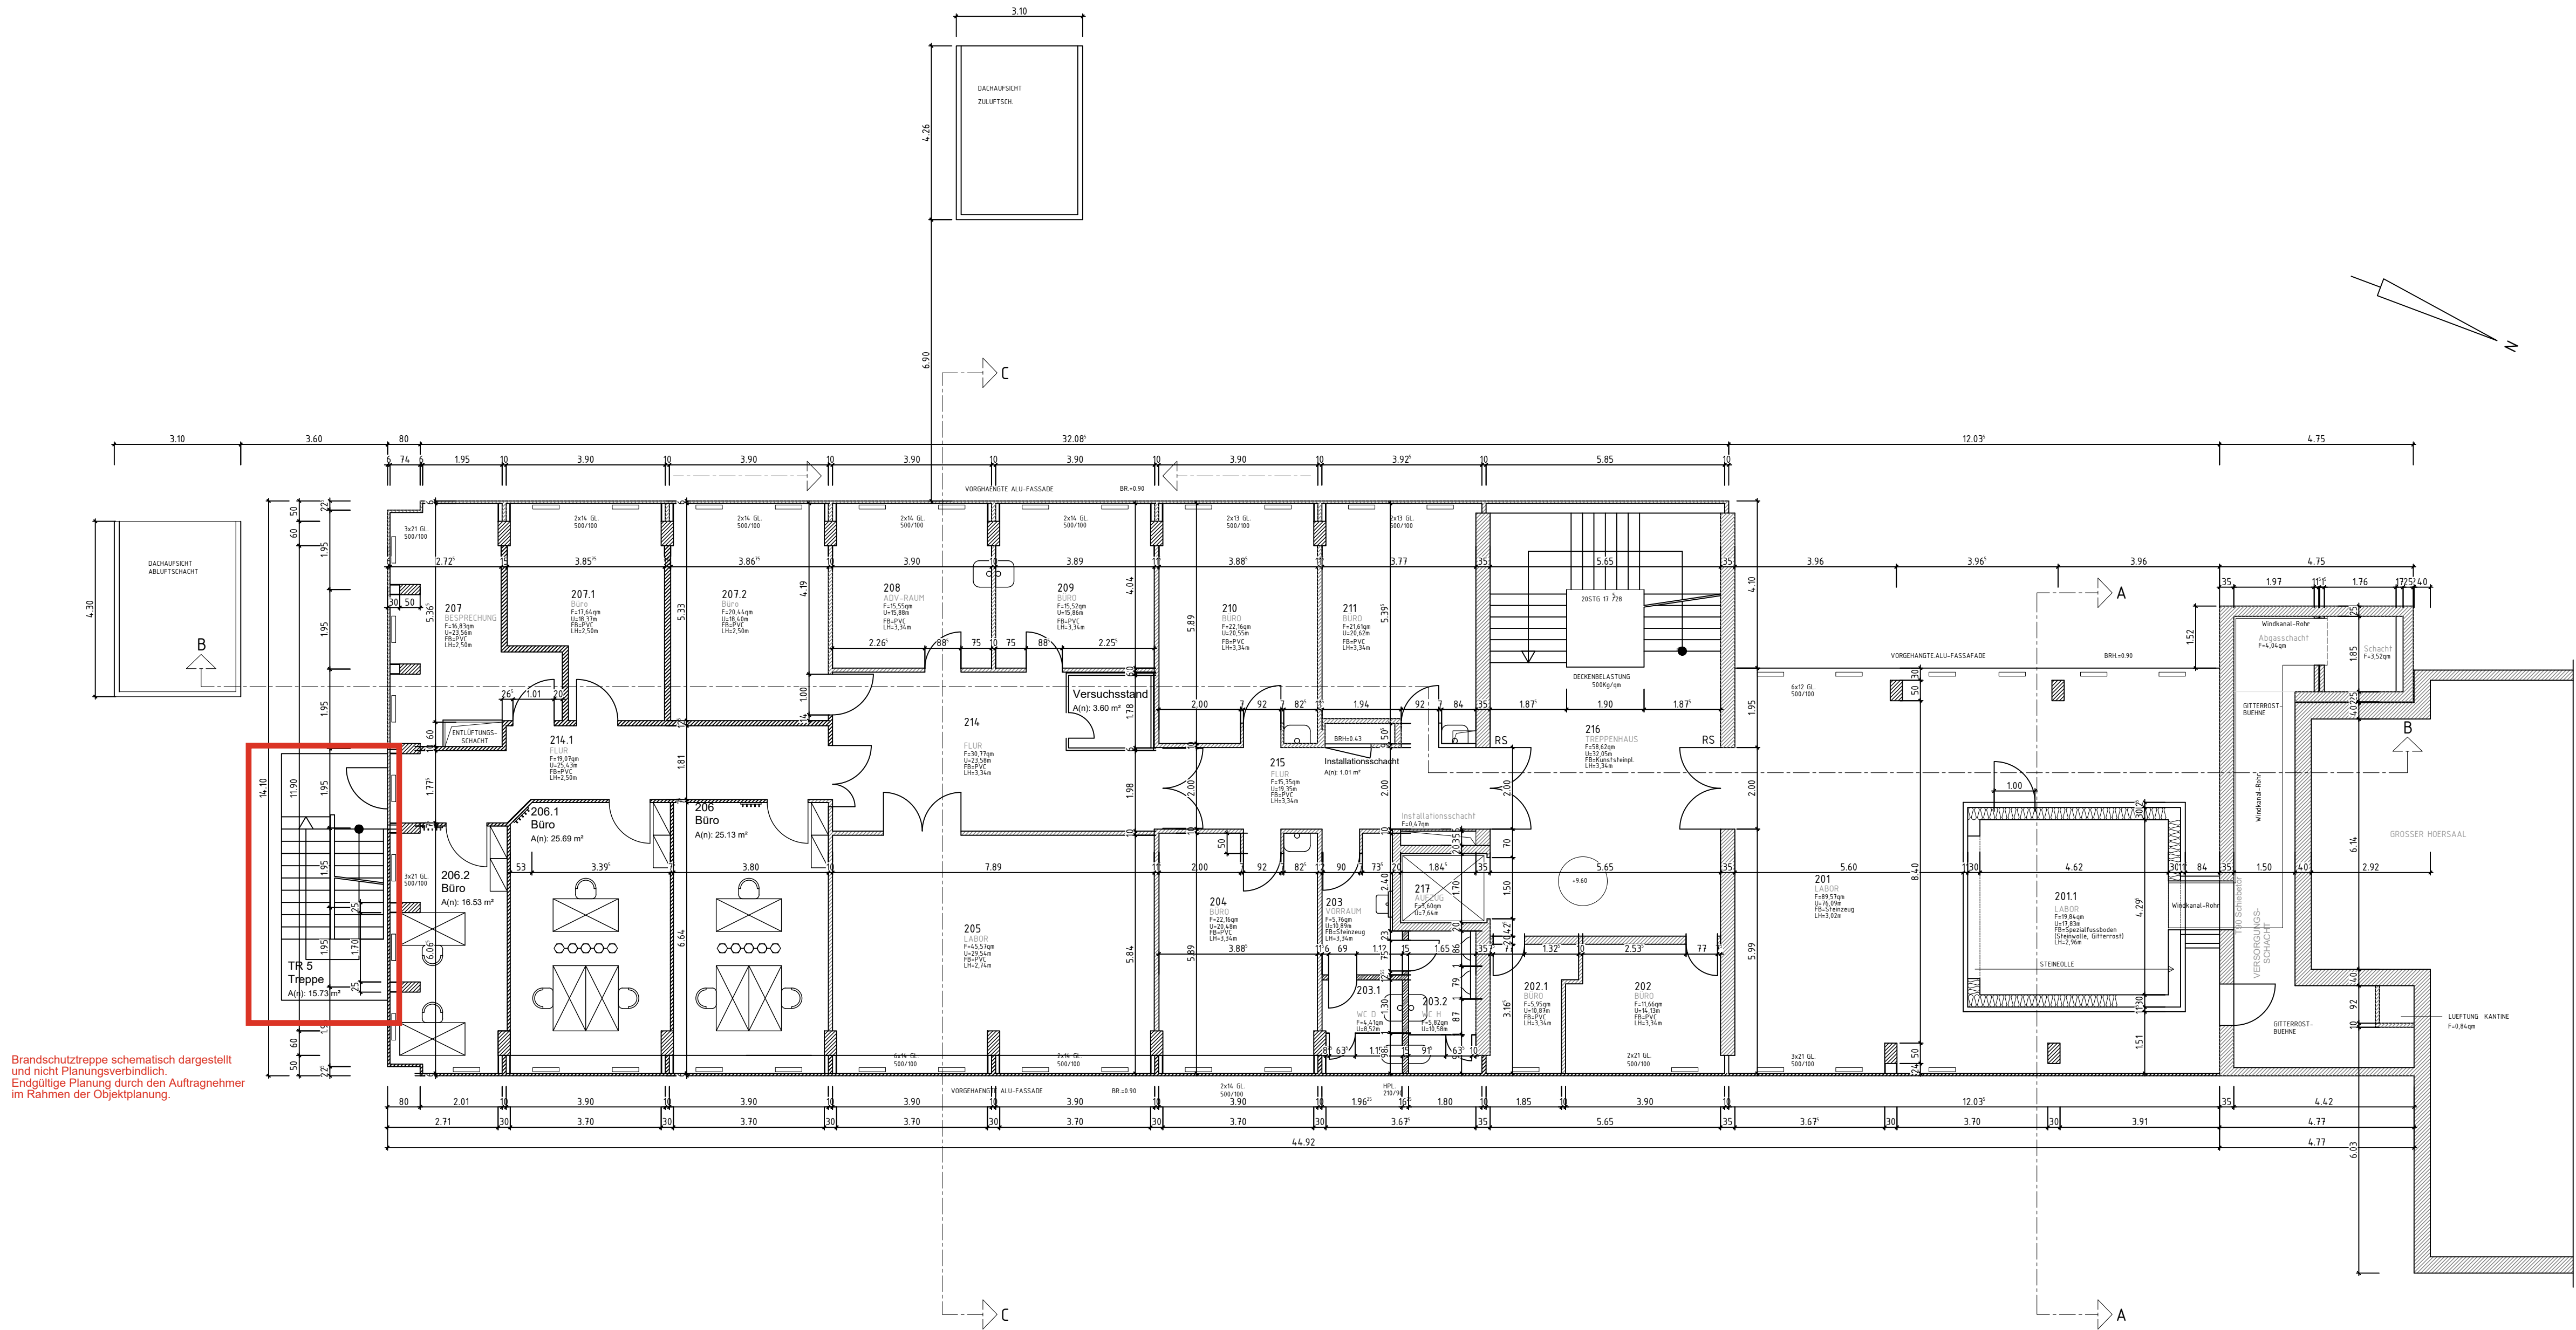

Brandschutztruppe schematisch dargestellt und nicht Planungsverbindlich. Endgültige Planung durch den Auftragnehmer im Rahmen der Objektplanung.

				10
				09
				08
				07
11.06.2025	LAMA	U.Maurer	Durchbr.(Abg.-Schacht);Schachtum. erg.;Tür angep.(TR5)	06
06.06.2025	MABI		201.1 Windkanal-Rohr + Geländer ergänzt	05
17.03.2025	MABI		Raumnummern gem. Angaben RWTH korrigiert	04
13.11.2024	KET		Raum 202.1 ergänzt	03
07.02.2023	MABI		Außentr.+Versuchsstand hinzu;Umb. Bibliothek zu Büros	02
25.06.2019	KOU	KOU	Revi-Datenabgleich der RWTH-Dateien	01
Datum:	Bearbeiter(in):	geprüft:	Vermerk:	Index:

Nutzer / Mieter(in):

BLB NRW

Bau- und Liegenschaftsbetrieb NRW Aachen

Mies-van-der-Rohe-Straße 10
D - 52074 Aachen


Telefon: +49 241 43510 - 100
Telefax: +49 241 43510 - 198
E-Mail: ac.poststelle@blb.nrw.de
Internet: www.blb.nrw.de

BESTANDSZEICHNUNG

Wirtschaftseinheit / Liegenschaft: **RWTH Aachen**
Wirtschaftseinheitsnummer: **WE2110**
Objekt/Bauwerk/Gebäude: **Hauptgebäude Schinkelstr./Templergraben**
Objekt-/Bauwerks-/Gebäude-Nr.: **GE0020(RWTH:1320)**
Objekt-/Bauwerks-/Gebäudebezeichnung: **Luft- und Raumfahrt Wüllnerstrasse 7, 52062 Aachen**


Planbezeichnung/Darstellung	Bauteil / Trakt:
Grundriss	Geschoss /
2.Obergeschoss	Anlage: 02
Planschlüssel	Planinhalt: Grundriss

Dateipfad: \\Bib\dfs\AC\DATEN\Bestand\WE2110_SCHINKEL-WUELLNERSTR\GE0020_LUFT-RAUMFAHRT(1320)\GRUNDRISS\DWG			
Modell-Name: XA_02.DWG	Plottstiltabelle: NRW_SW-100.stb	Planart: Bestand(X)	
Layout-Name: A970x420_M100	Gezeichnet: 2019-06-24/KOU	Fachbereich: (A) Hochbau	
xRef	Bild	Bestand am: 13.11.2024	Blatt-Nr.: 01 Maßstab: 1:100 Blattgröße: Benutzerdefiniert (970x420mm) Plottdatum: 18 Juni 2025 13:56 Index: 06

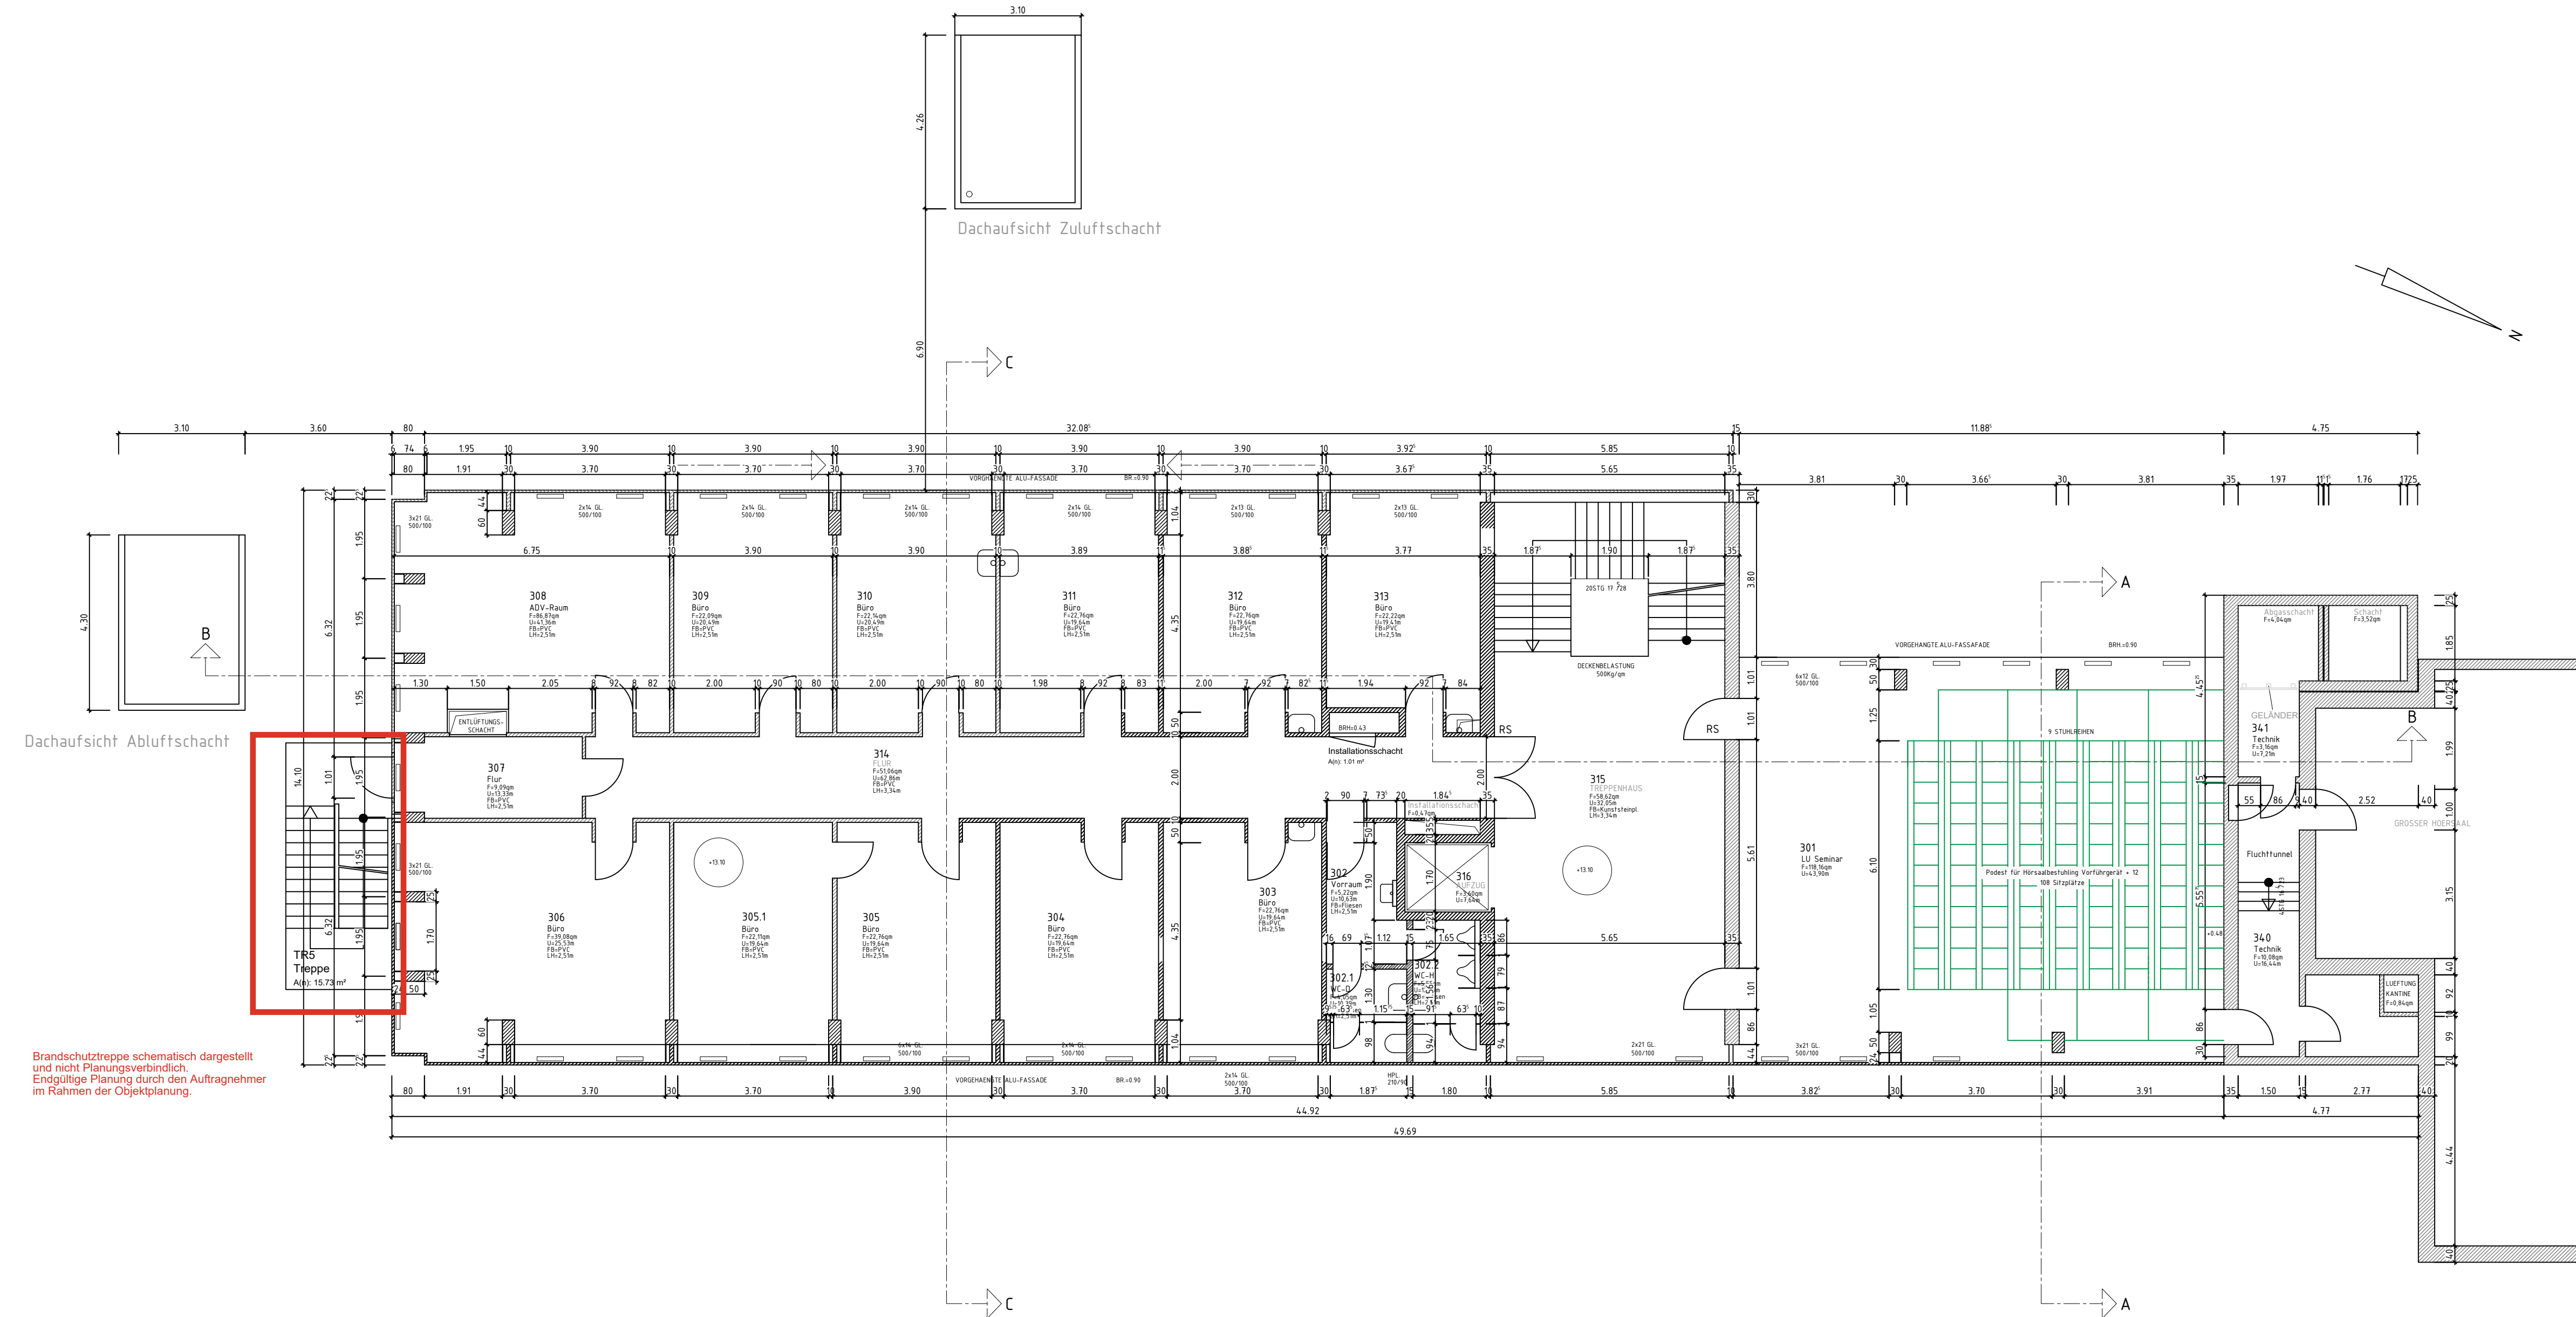

18.06.2025	LAMA	U. Maurer	Stuhlreihen in Hörsaal angepasst	10
11.06.2025	LAMA	U. Maurer	"Aufzug"erg.:Tür angep.(TR5);Tür angep.+Schacht erg.(340)	09
06.06.2025	MABI		Geländer ergänzt; Schachtbeschriftung	07
17.03.2025	MABI		Raumnummern gem. Angaben RWTH korrigiert	06
29.01.2025	KET		Höhenkote im Grundriss auf +13.10 geändert	05
13.11.2024	KET		Raum 306 Schacht ergänzt, Raum 340 u. 341 neu	04
07.02.2023	MABI		Außentreppe hinzu; Umbau Raum 305 + 307 zu Büros	03
24.06.2022	KET	KET	Revi-Datenabgleich der RWTH-Dateien vom 21.09.21	02
25.06.2019	KOU	KOU	Revi-Datenabgleich der RWTH-Dateien	01
Datum:	Bearbeiter(in):	geprüft:	Vermerk:	Index:

Nutzer / Mieter(in):

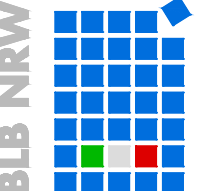

**Bau- und Liegenschaftsbetrieb NRW
Aachen**

Mies-van-der-Rohe-Straße 10
D - 52074 Aachen

Telefon: +49 241 43510 - 100
Telefax: +49 241 43510 - 198
E-Mail: ac.poststelle@blb.nrw.de
Internet: www.blb.nrw.de

BESTANDSZEICHNUNG


Wirtschaftseinheit / Liegenschaft: **RWTH Aachen**
Wirtschaftseinheitsnummer: **WE2110**
Objekt/Bauwerk/Gebäude: **GE0020(RWTH:1320)**
Objekt-/Bauwerks-/Gebäude-Nr.: **WE2110**

Hauptgebäude Schinkelstr./Templergraben
Luft- und Raumfahrt
Wüllnerstrasse 7, 52062 Aachen
Objekt-/Bauwerks-/Gebäudebezeichnung: **WE2110**

Planbezeichnung/Darstellung	BauTeil / Trakt:
Grundriss	
3.Obergeschoss	
Planschlüssel	Geschoss / Anlage: 03
	Planinhalt: Grundriss

Dateipfad: \\blb\dfs\AC\DATEN\Bestand\WE2110_SCHINKEL-WUELLNERSTR\GE0020_LUFT-RAUMFAHRT\1320\GRUNDRISS\DWG

Modell-Name: XA_03.DWG	Plotttitelabelle: NRW_SW-100.stb	Planart: Bestand(X)
Layout-Name: A970x420_M100	Gezeichnet: 2019-06-24/KOU	Fachbereich: (A) Hochbau
xRef	Bild	Blatt-Nr.: 01
		Maßstab: 1:100
		Blattgröße: Benutzerdefiniert (970x420)mm
		Plottdatum: 18 Juni 2025 13:56
		Index: 09

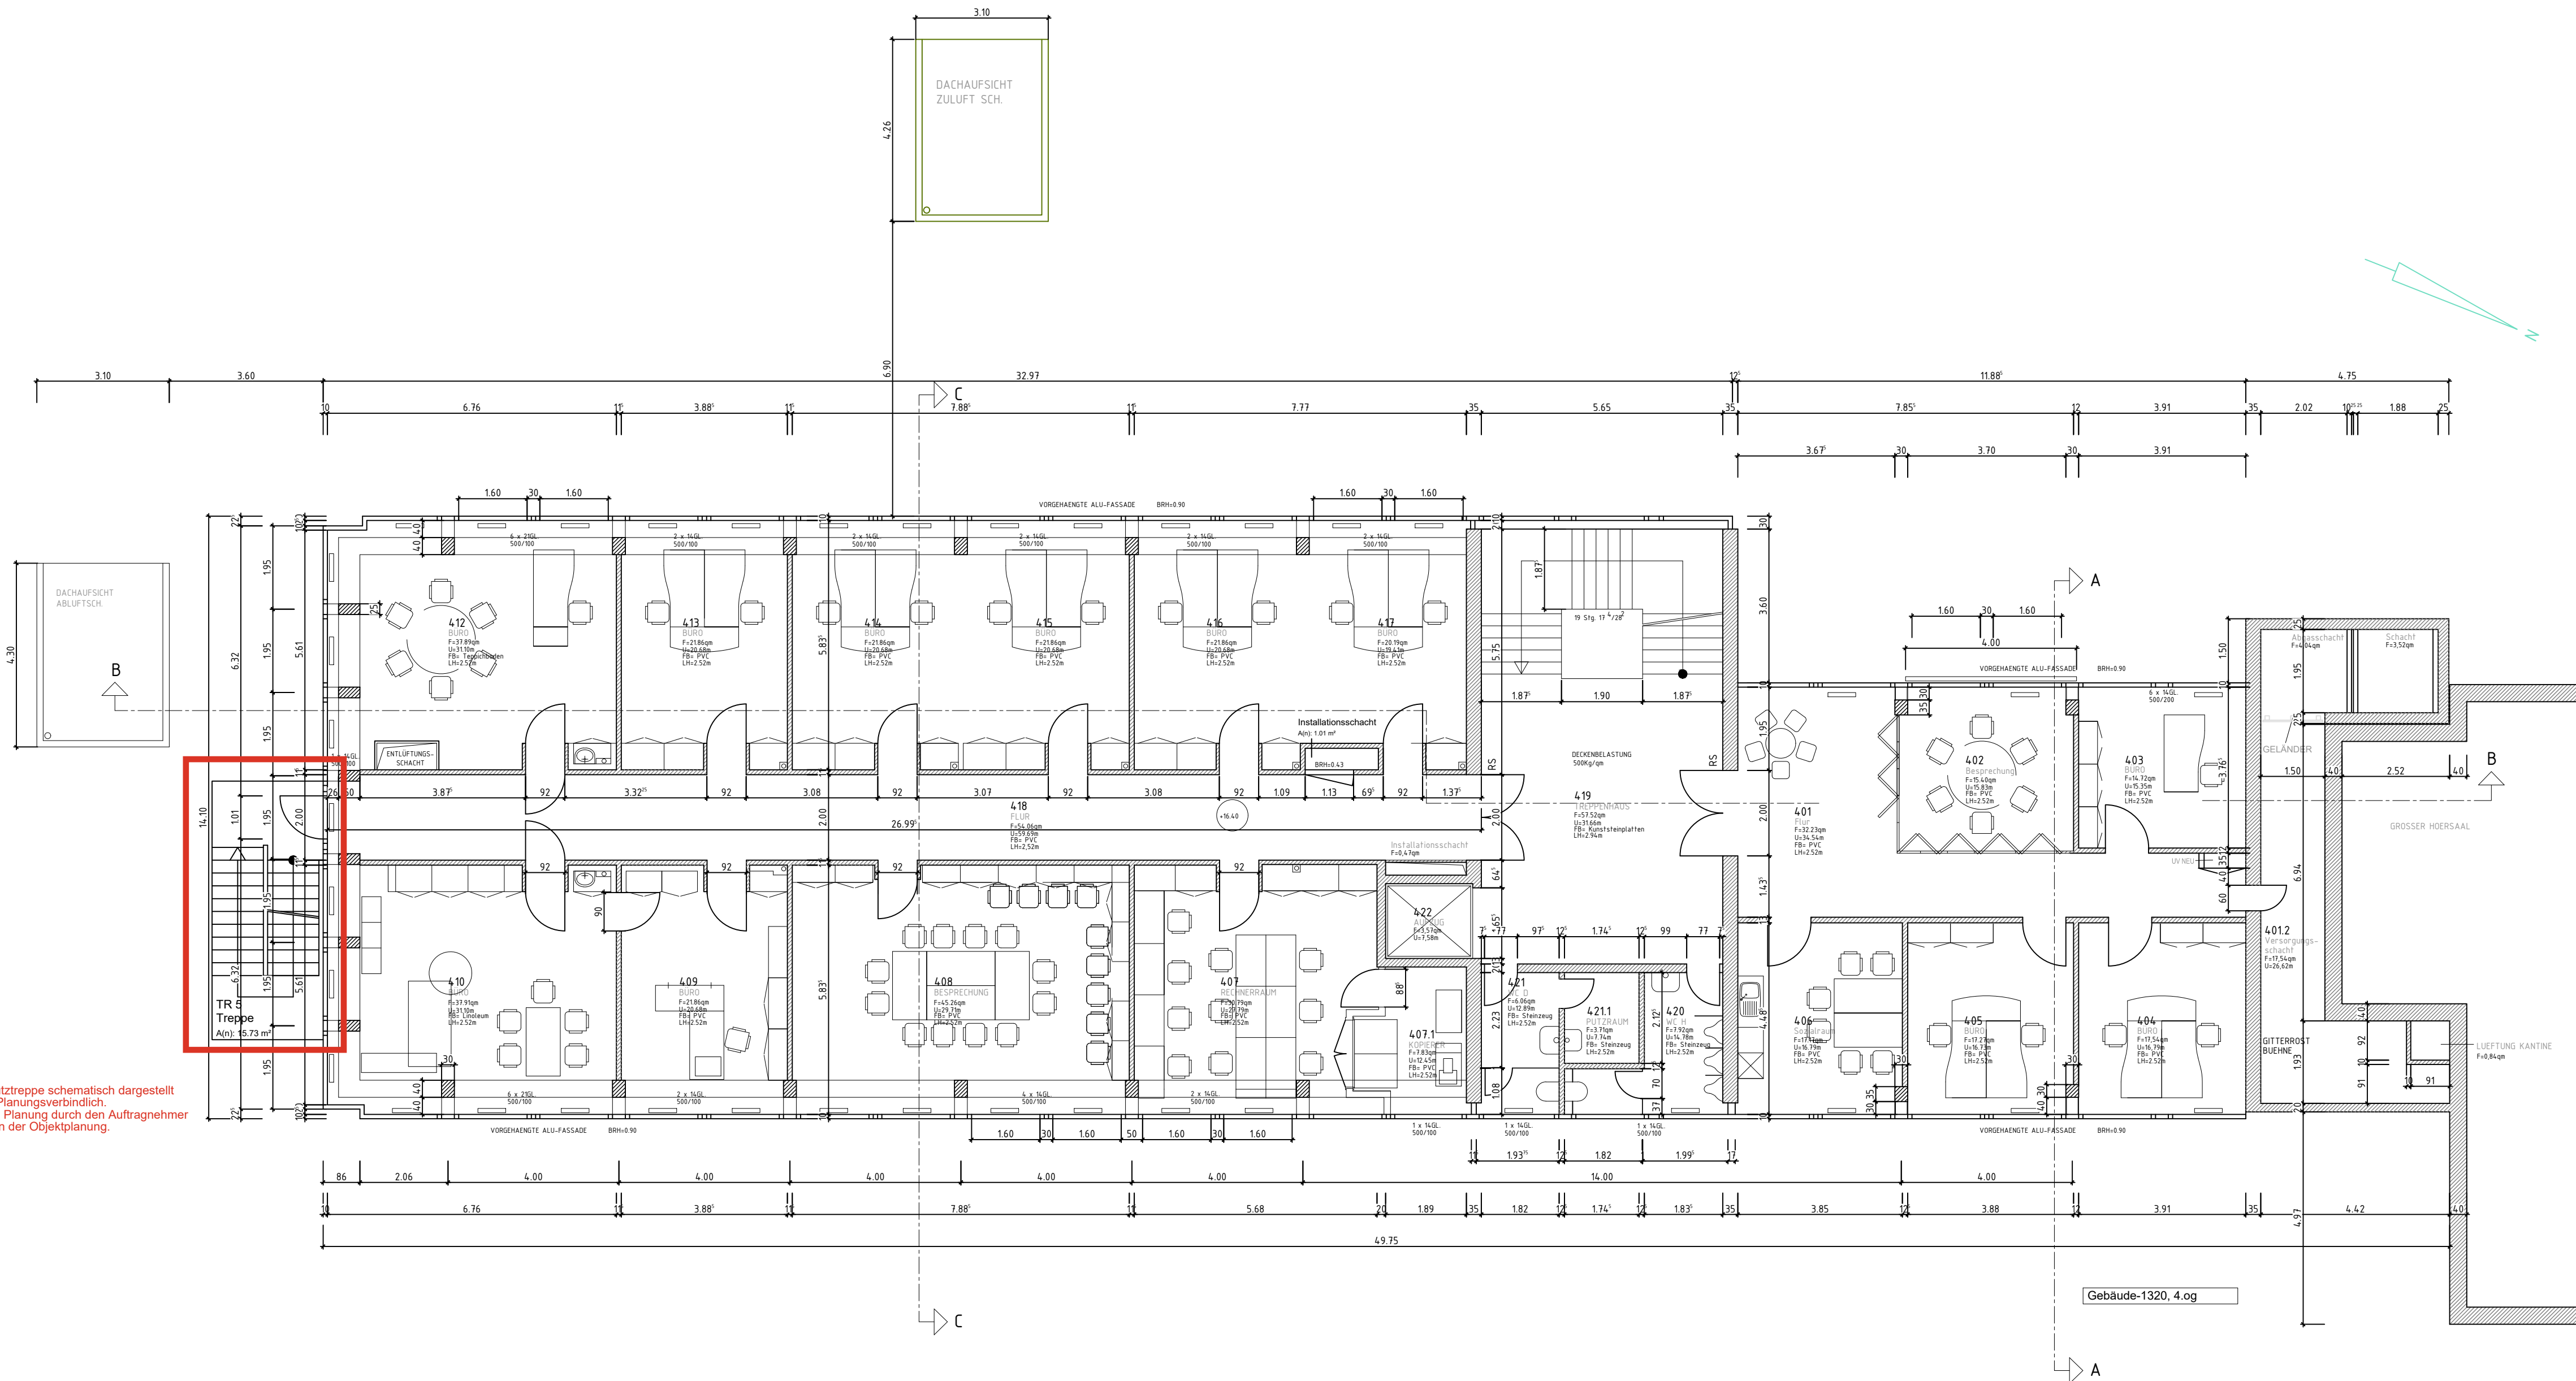

und nicht Planungsverbindlich.
Endgültige Planung durch den Auftragnehmer
im Rahmen der Objektplanung.

06.06.2025	MABI		412: Entlüftungsschacht; Geländer ergänzt	05
14.11.2024	KET		Raum 406 und 407 Zwischendurchgang geschlossen	04
08.02.2023	MABI		Außentreppe hinzu; Umbau Büros 407 (414) + 409 (416)	02
28.06.2019	KOU	KOU	Revi-Datenabgleich der RWTH-Dateien	01
Datum:	Bearbeiter(in):	geprüft:	Vermerk:	Index:

Nutzer / Mieter(in):

BLB NRW

**Bau- und Liegenschaftsbetrieb NRW
Aachen**

Mies-van-der-Rohe-Straße 10
D - 52074 Aachen

Telefon: +49 241 43510 - 100
Telefax: +49 241 43510 - 198
E-Mail: ac.poststelle@blb.nrw.de
Internet: www.blb.nrw.de


BESTANDSZEICHNUNG

Wirtschaftseinheit / Liegenschaft: **RWTH Aachen**
Wirtschaftseinheitsnummer: **WE2110**
Objekt/Bauwerk/Gebäude: **Hauptgebäude Schinkelstr./Templergraben**
Objekt-/Bauwerks-/Gebäude-Nr.: **GE0020(RWTH:1320)**

Wirtschaftseinheits- / Liegenschaftsbezeichnung: **Luft- und Raumfahrt**
Objekt-/Bauwerks-/Gebäudebezeichnung: **Wüllnerstrasse 7, 52062 Aachen**

Planbezeichnung/Darstellung	Bauteil / Trakt:
Grundriss	Geschoss /
4.Obergeschoss	Anlage: 04
Planschlüssel	Planinhalt: Grundriss


Dateipfad: \\blbdfs\AC\DATEN\Bestand\WE2110_SCHINKEL-WUELLNERSTR\GE0020_LUFT-RAUMFAHRT(1320)\GRUNDRISSE\DWG		
Modell-Name: XA_04.DWG	Plottstiltabelle: NRW_SW-100.stb	Planart: Bestand(X)
Layout-Name: A970x420_M100	Gezeichnet: 2019-06-28/KOU	Fachbereich: (A) Hochbau
xRef	Bild	Blatt-Nr.: 01
		Maßstab: 1:100
		Blattgröße: Benutzerdefiniert (970x420mm)
		Plottdatum: 18 Juni 2025 13:57
		Index: 04

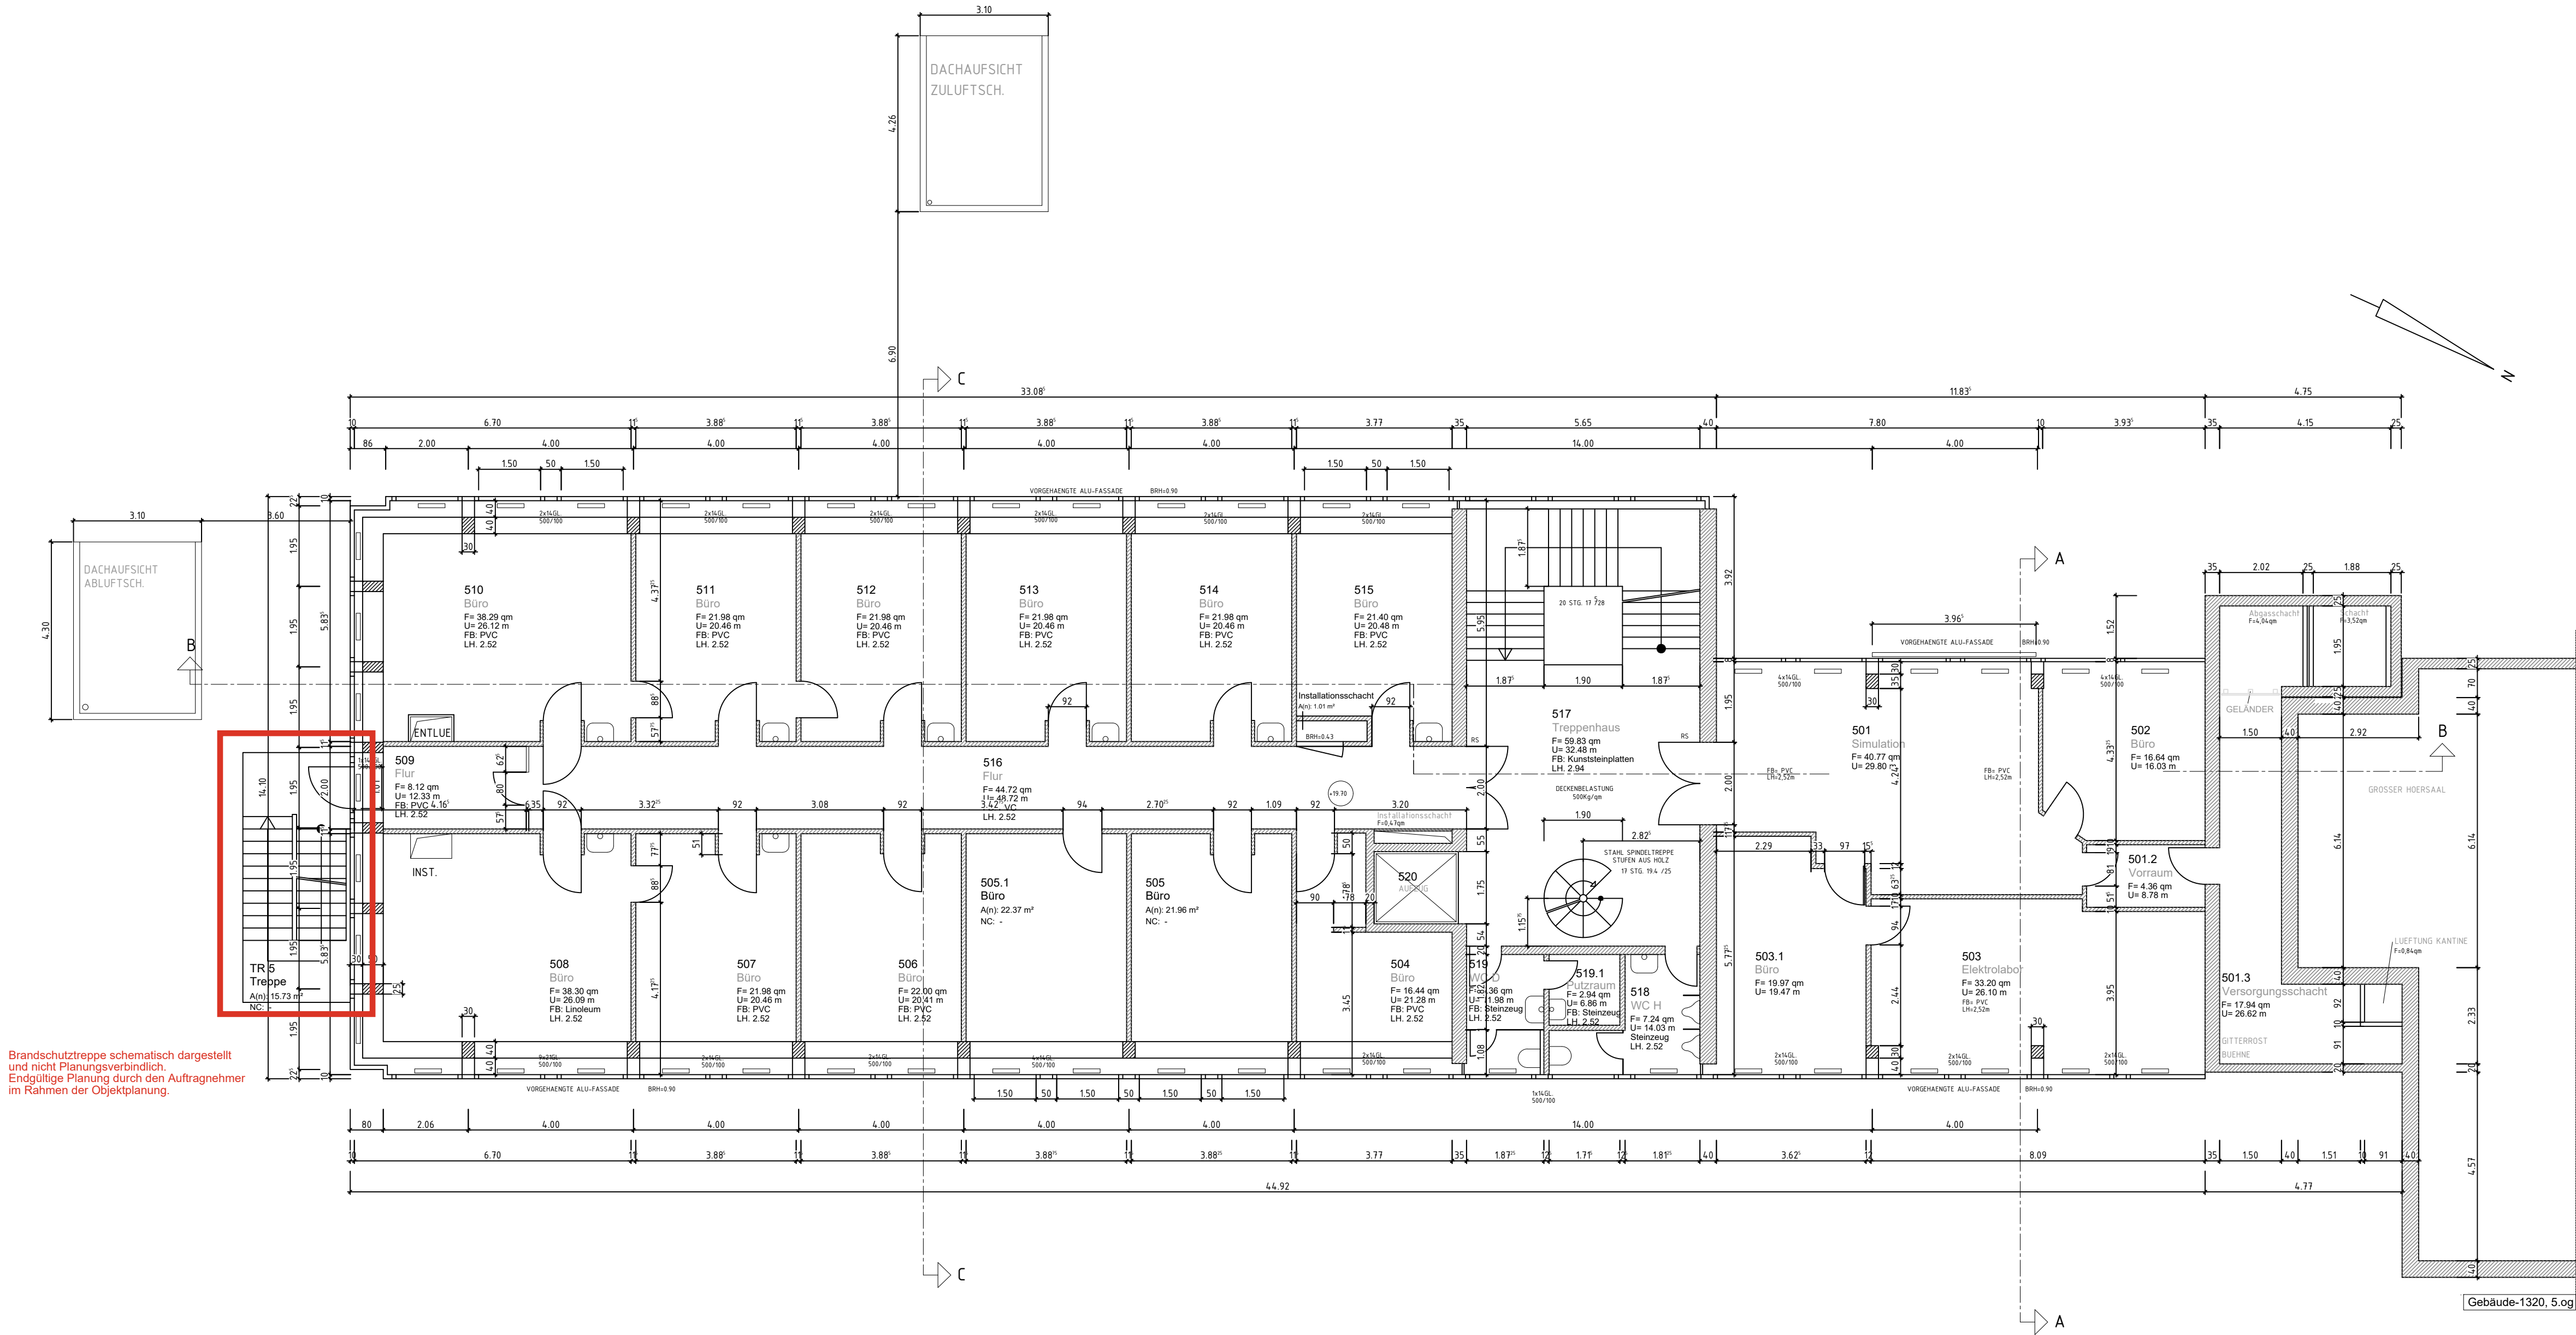

Brandschutz-Treppe schematisch dargestellt und nicht Planungsverbindlich.
Endgültige Planung durch den Auftragnehmer im Rahmen der Objektplanung.

Gebäude Nr. 1320

				10
				09
				08
				07
11.06.2025	LAMA	U.Maurer	Tür erg.(501.2);Schachtum erg.,Tür angep.(TR5); Schacht erg.(515)	06
06.06.2025	MABI		Geländer ergänzt; Schachtbeschriftung	05
17.03.2025	MABI		Raumnummern gem. Angaben RWTH korrigiert	04
14.11.2024	KET		Tür in den Räumen 507 und 508 ergänzt	03
08.02.2023	MABI		Außentreppe hinzu; Umbau Büro 502 (505)	02
28.06.2019	KOU	KOU	Revi-Datenabgleich der RWTH-Dateien	01
Datum:	Bearbeiter(in):	geprüft:	Vermerk:	Index:

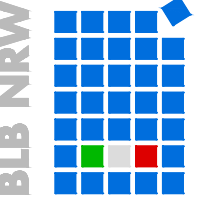


**Bau- und Liegenschaftsbetrieb NRW
Aachen**

Mies-van-der-Rohe-Straße 10
D - 52074 Aachen


Telefon: +49 241 43510 - 100
Telefax: +49 241 43510 - 198
E-Mail: ac.poststelle@blb.nrw.de
Internet: www.blb.nrw.de

Nutzer / Mieter(in):

BESTANDSZEICHNUNG					
Wirtschaftseinheit / Liegenschaft:		RWTH Aachen			
WE2110		Hauptgebäude Schinkelstr./Templergraben			
Wirtschaftseinheitsnummer		Wirtschaftseinheits- / Liegenschaftsbezeichnung			
Objekt/Bauwerk/Gebäude		Luft- und Raumfahrt			
GE0020(RWTH:1320)		Wüllnerstrasse 7, 52062 Aachen			
Objekt-/Bauwerks-/Gebäude-Nr.		Objekt-/Bauwerks-/Gebäudebezeichnung			
Planbezeichnung/Darstellung		Bauteil / Trakt:			
Grundriss		Geschoss /			
5.Obergeschoss		Anlage: 05			
Planschlüssel		Planinhalt: Grundriss			
Dateipfad: \\Bib\dfs\AC\DATEN\Bestand\WE2110_SCHINKEL-WUELLNERSTR\GE0020_LUFT-RAUMFAHRT(1320)\GRUNDRISS\DWG					
Modell-Name:		Plottstiltabelle:	Planart:		
XA_05.DWG		NRW_SW-100.stb	Bestand(X)		
Layout-Name:		Gezeichnet:	Fachbereich:		
A970x420_M100		2019-06-28/KOU	(A) Hochbau		
xref:	bild:	Bestand am:	Blatt-Nr.:	Maßstab:	
		14.11.2024	01	1:100	
			Blattgröße:		
			Benutzerdefiniert (970x420)mm		
			Plottdatum:	Index	
			18 Juni 2025 13:57	06	

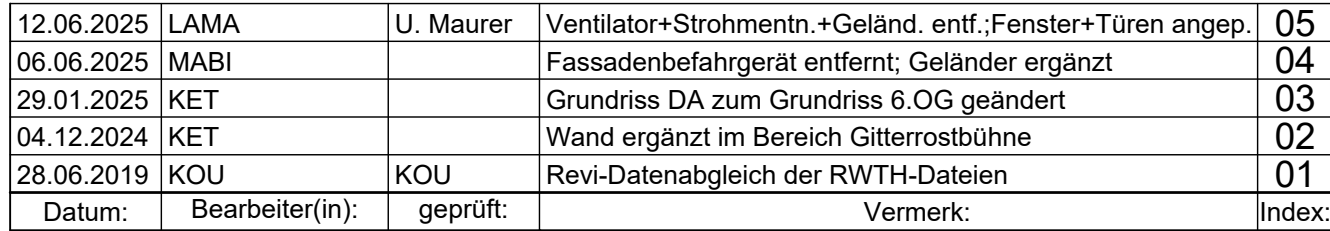


Dateityp: \\Bilder\AC\DATen\Bestand\WE2110_SCHINKEL-WUELLNER\STR0020_LUFT-RAUMFAHRT\1320\GRUNDRISS\DWG			
Modell-Name: KA_06.DWG		Plotttitelblatte: NRW_SW_100.stb	Planart: Bestand(X)
Layout-Name: A970x420_M100		Gezeichnet: 2019-06-28/KOU	Fachbereich: (A) Hochbau
xRef:	Bild:	Bestand am: 14.11.2024	Blatt-Nr.: 01 Maßstab: 1:100
			Blattgröße: Benutzerdefiniert (970x420)mm
			Plottedatum: 18 Juni 2025 13:58
			Index 05

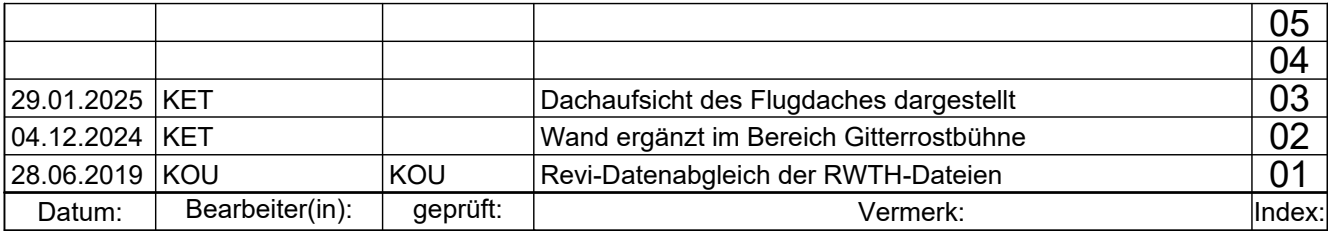


Wirtschaftseinheit / Liegenschaft:	RWTH Aachen
WE2110	Hauptgebäude Schinkelstr./Templergraben
Wirtschaftseinheitsnummer	Wirtschaftseinheits- / Liegenschaftsbezeichnung
Objekt/Bauwerk/Gebäude	Luft- und Raumfahrt
GE0020(RWTH: 1320)	Willnerstrasse 7, 52062 Aachen
Objekt-/Bauwerks-/Gebäude-Nr.	Objekt-/Bauwerks-/Gebäudebezeichnung

Dateipfad: \\bib\dfs\AC\DATen\Bestand\WE2110_SCHINKEL-WUELLNER\STRGE0020_LUFT-RAUMFAHRT\1320)GRUNDRISSE\DWG			
Modell-Name: XA_DG.DWG		Plotstiftabelle: NRW_SW-100.stb	Planart: Bestand(X)
Layout-Name: A970x420_M100		Gezeichnet: 2019-06-28/KOU	Fachbereich: (A) Hochbau
xRef	Bsp	Bestand am: 14.11.2024	Blatt-Nr.: 01
			Maßstab: 1:100
			Blattgröße: Benutzerdefiniert (970x420)mm
			Plotdatum: 18 Juni 2025 13:59 Index 03

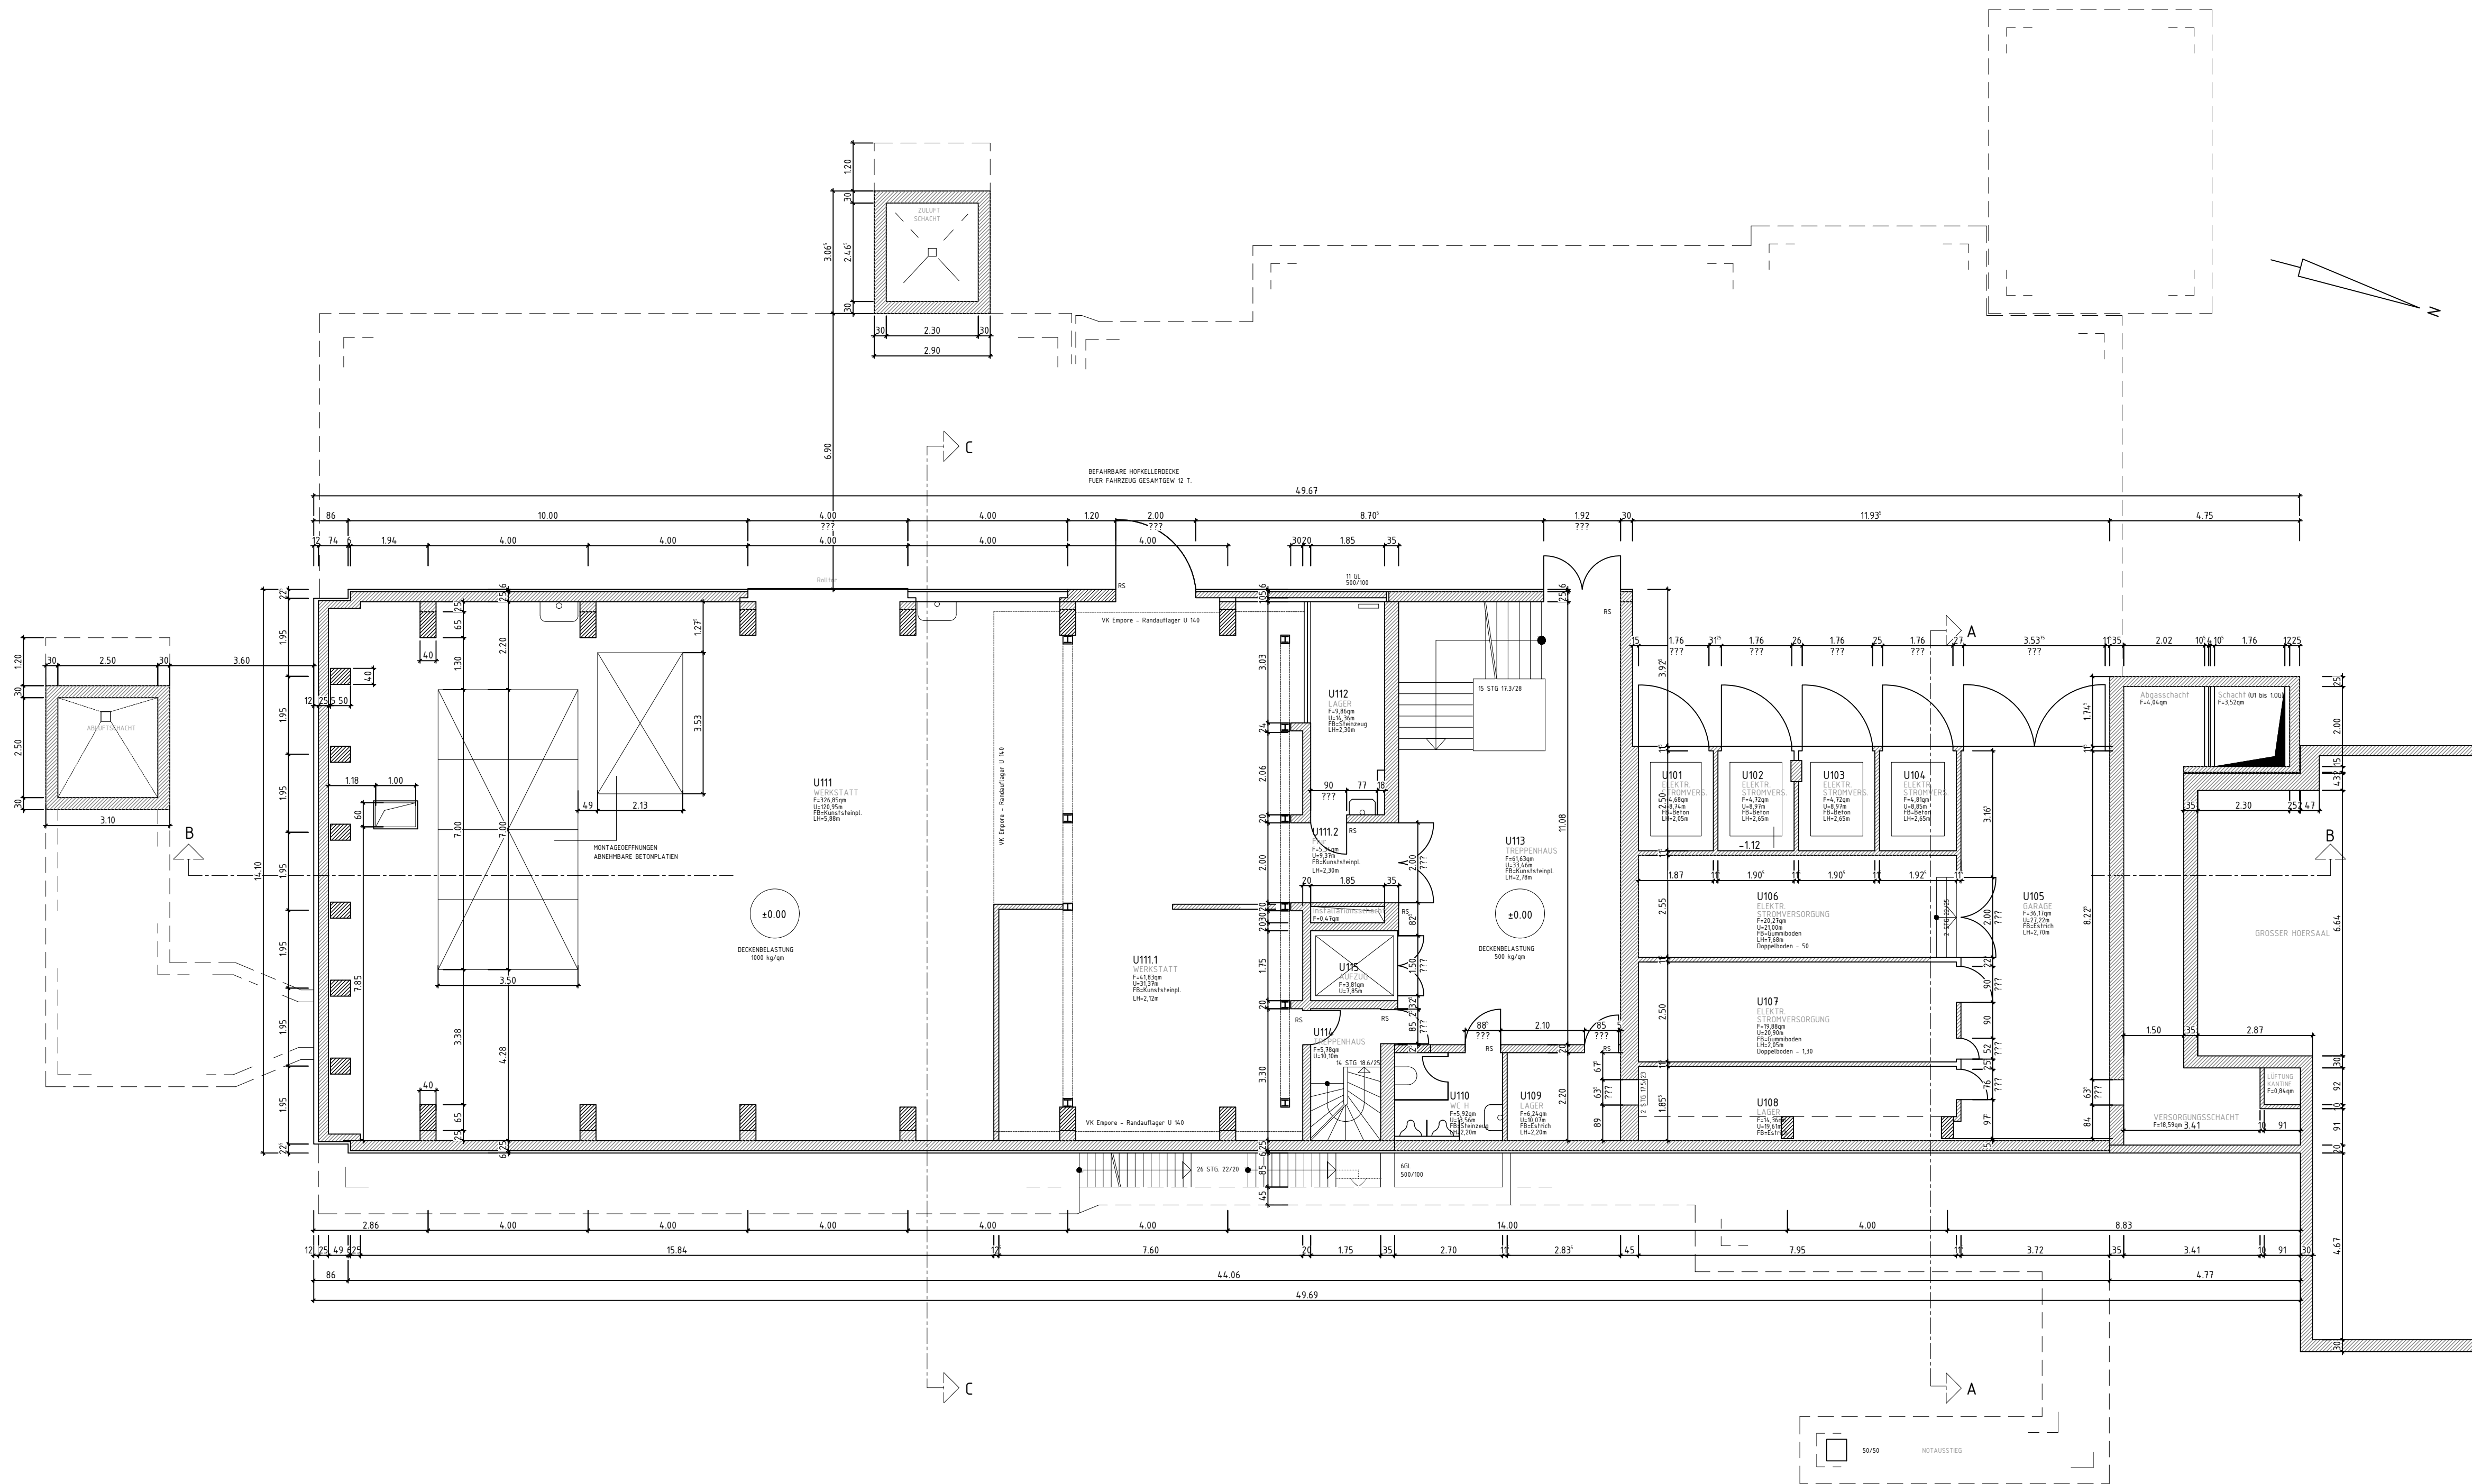

10.06.2025	LAMA	U. Maurer	Geländ. an Abg.-Schacht entf.; Schachtverkleid. erg.(U111)	05
06.06.2025	MABI		Abgas-/Vers.Schacht: Geländer ergänzt; Schachtbeschrift.	04
29.01.2025	KET		Höhenkote angepasst	03
14.11.2024	KET		Raum U111 Stahlstützen und Unterzüge ergänzt	02
24.06.2019	KOU	KOU	Revi-Datenabgleich der RWTH-Dateien	01
Datum:	Bearbeiter(in):	geprüft:	Vermerk:	Index:

Nutzer / Mieter(in):

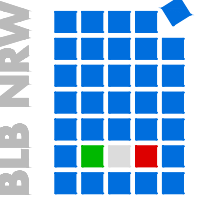


Bau- und Liegenschaftsbetrieb NRW


Aachen

Mies-van-der-Rohe-Straße 10
D - 52074 Aachen
Telefon: +49 241 43510 - 100
Telefax: +49 241 43510 - 198
E-Mail: ac.poststelle@blb.nrw.de
Internet: www.blb.nrw.de

BESTANDSZEICHNUNG				
Wirtschaftseinheit / Liegenschaft: RWTH Aachen				
WE2110 Hauptgebäude Schinkelstr./Templergraben				
Wirtschaftseinheitsnummer: Wirtschaftseinheits- / Liegenschaftsbezeichnung				
Objekt/Bauwerk/Gebäude: Luft- und Raumfahrt				
GE0020(RWTH:1320) Wüllnerstrasse 7, 52062 Aachen				
Objekt-/Bauwerks-/Gebäude-Nr. Objekt-/Bauwerks-/Gebäudebezeichnung				
Planbezeichnung/Darstellung		Bauteil / Trakt:		
Grundriss		Geschoss /		
1.Untergeschoss		Anlage: U1		
Planschlüssel		Planinhalt: Grundriss		
Dateipfad: \\Bib\dfs\AC\DATEN\Bestand\WE2110_SCHINKEL-WUELLNERSTR\GE0020_LUFT-RAUMFAHRT(1320)\GRUNDRISS\DWG				
Modell-Name: XA_U1.DWG		Plottstiltabelle: NRW_SW-100.stb		Planart: Bestand(X)
Layout-Name: A970x420_M100		Gezeichnet: 2019-06-24/KOU		Fachbereich: (A) Hochbau
xRef	Bild:	Bestand am:	Blatt-Nr.: 01	
			Maßstab: 1:100	
			Blattgröße: Benutzerdefiniert (970x420)mm	
			Plottdatum: 18 Juni 2025 13:54	
12.11.2024			Index: 05	

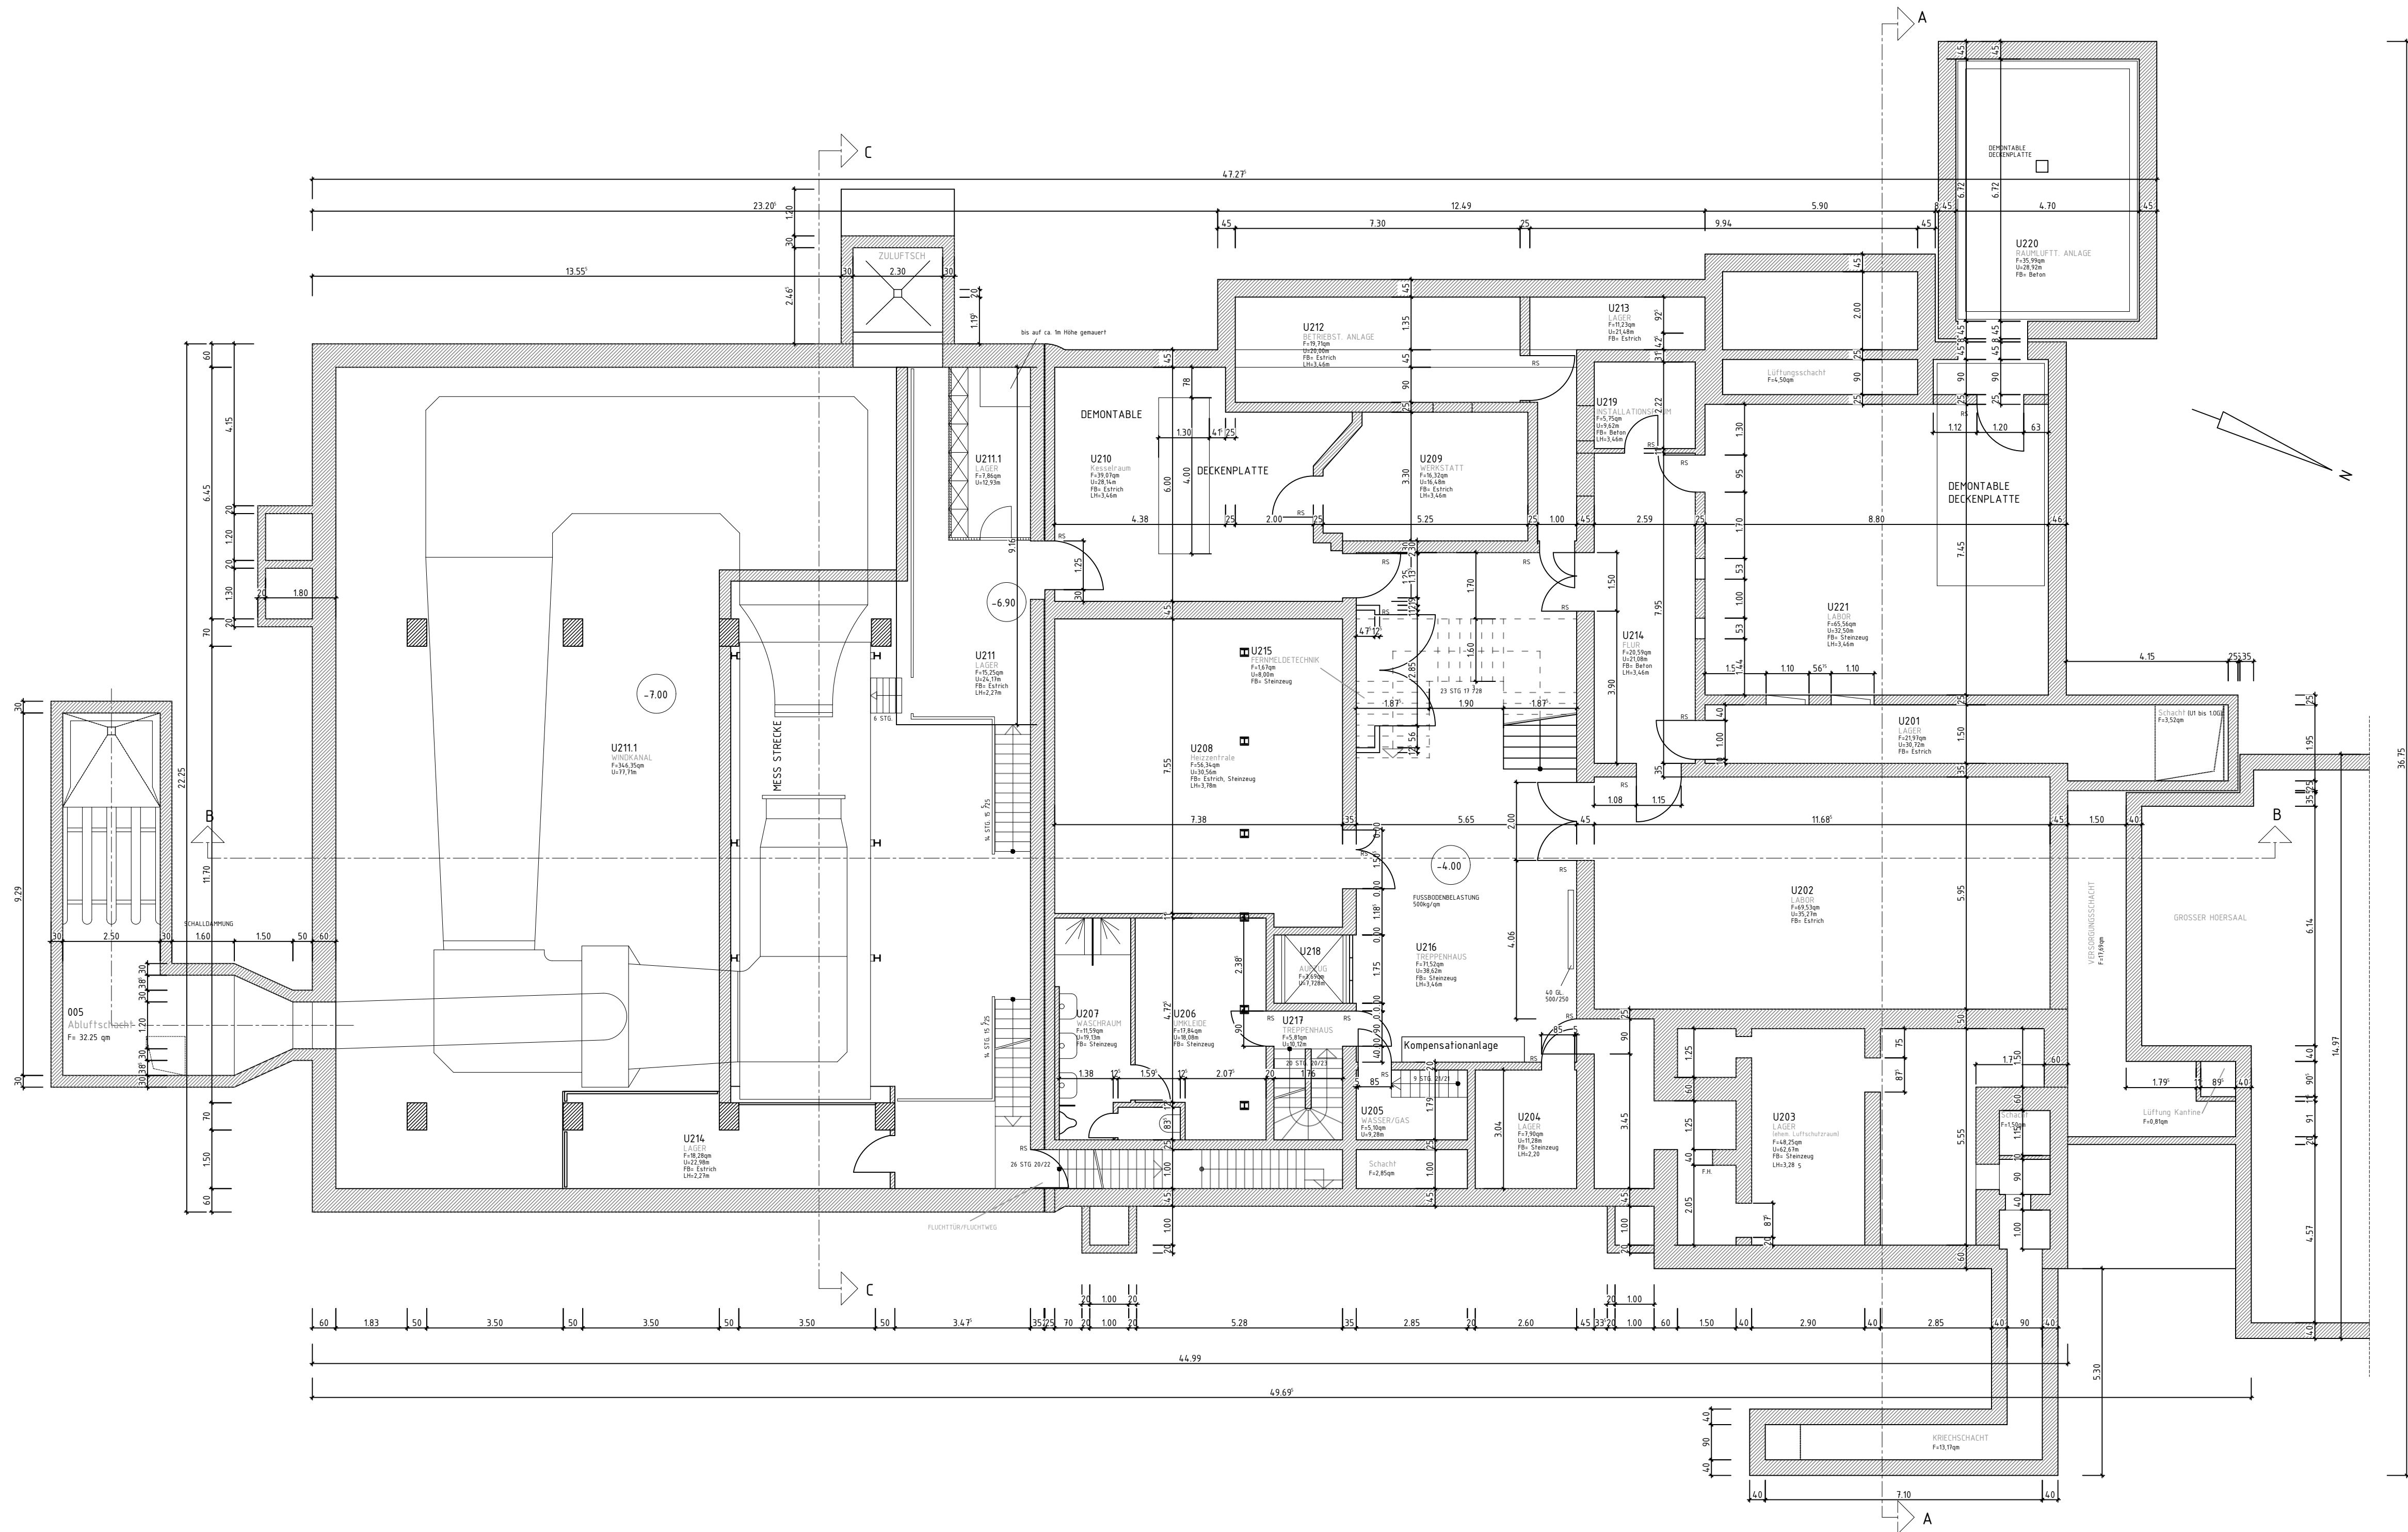

				10
				09
				08
17.06.2025	LAMA	U. Maurer	Raumbez. U208 angepasst; Geländer erg. (U214)	07
10.06.2025	LAMA	U. Maurer	Text "Abgasschacht" in Raum U201 entfernt	06
06.06.2025	MABI		U201: Trennwand ergänzt; Schächte beschriftet	05
12.11.2024	KET		Öffnung geschlossen 211.1, U 214 ergänzt	04
07.02.2023	MABI		Abbruch 206 Umkleide + 207 Waschraum	03
23.06.2022	KET	KET	Vermauerung angepasst	02
25.06.2019	KOU	KOU	Revi-Datenabgleich der RWTH-Dateien	01
Datum:	Bearbeiter(in):	geprüft:	Vermerk:	Index:

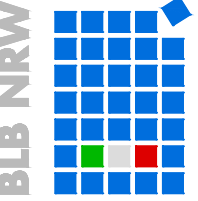

**Bau- und Liegenschaftsbetrieb NRW
Aachen**

Mies-van-der-Rohe-Straße 10
D - 52074 Aachen

Telefon: +49 241 43510 - 100
Telefax: +49 241 43510 - 198
E-Mail: ac.poststelle@blb.nrw.de
Internet: www.blb.nrw.de

Nutzer / Mieter(in):


BESTANDSZEICHNUNG

Wirtschaftseinheit / Liegenschaft: **RWTH Aachen**
Wirtschaftseinheitsnummer: **WE2110**
Objekt/Bauwerk/Gebäude: **GE0020(RWTH:1320)**
Objekt-/Bauwerks-/Gebäude-Nr.: **GE0020(RWTH:1320)**


Hauptgebäude Schinkelstr./Templergraben
Luft- und Raumfahrt
Wüllnerstrasse 7, 52062 Aachen
Objekt-/Bauwerks-/Gebäudebezeichnung

Planbezeichnung/Darstellung	Bauteil / Trakt:
Grundriss	Geschoss / Anlage:
2. Untergeschoss	U2
Planschlüssel	Planinhalt:
	Grundriss

Dateipfad: \\BIB\dfs\AC\DATEN\Bestand\WE2110_SCHINKEL-WUELLNERSTR\GE0020_LUFT-RAUMFAHRT\1320\GRUNDRISS\DWG			
Modell-Name:	Plotttitelabelle:	Planart:	
XA_U2_DWG	NRW_SW-100.stb	Bestand(X)	
Layout-Name:	Gezeichnet:	Fachbereich:	
A970x420_M100	2019-06-24/KOU	(A) Hochbau	
xRef	Bild:	Bestand am:	Blatt-Nr.:
		12.11.2024	01
			Maßstab:
			1:100
			Blattgröße:
			Benutzerdefiniert (970x420)mm
			Plottdatum:
			18 Juni 2025 13:54
			Index
			07

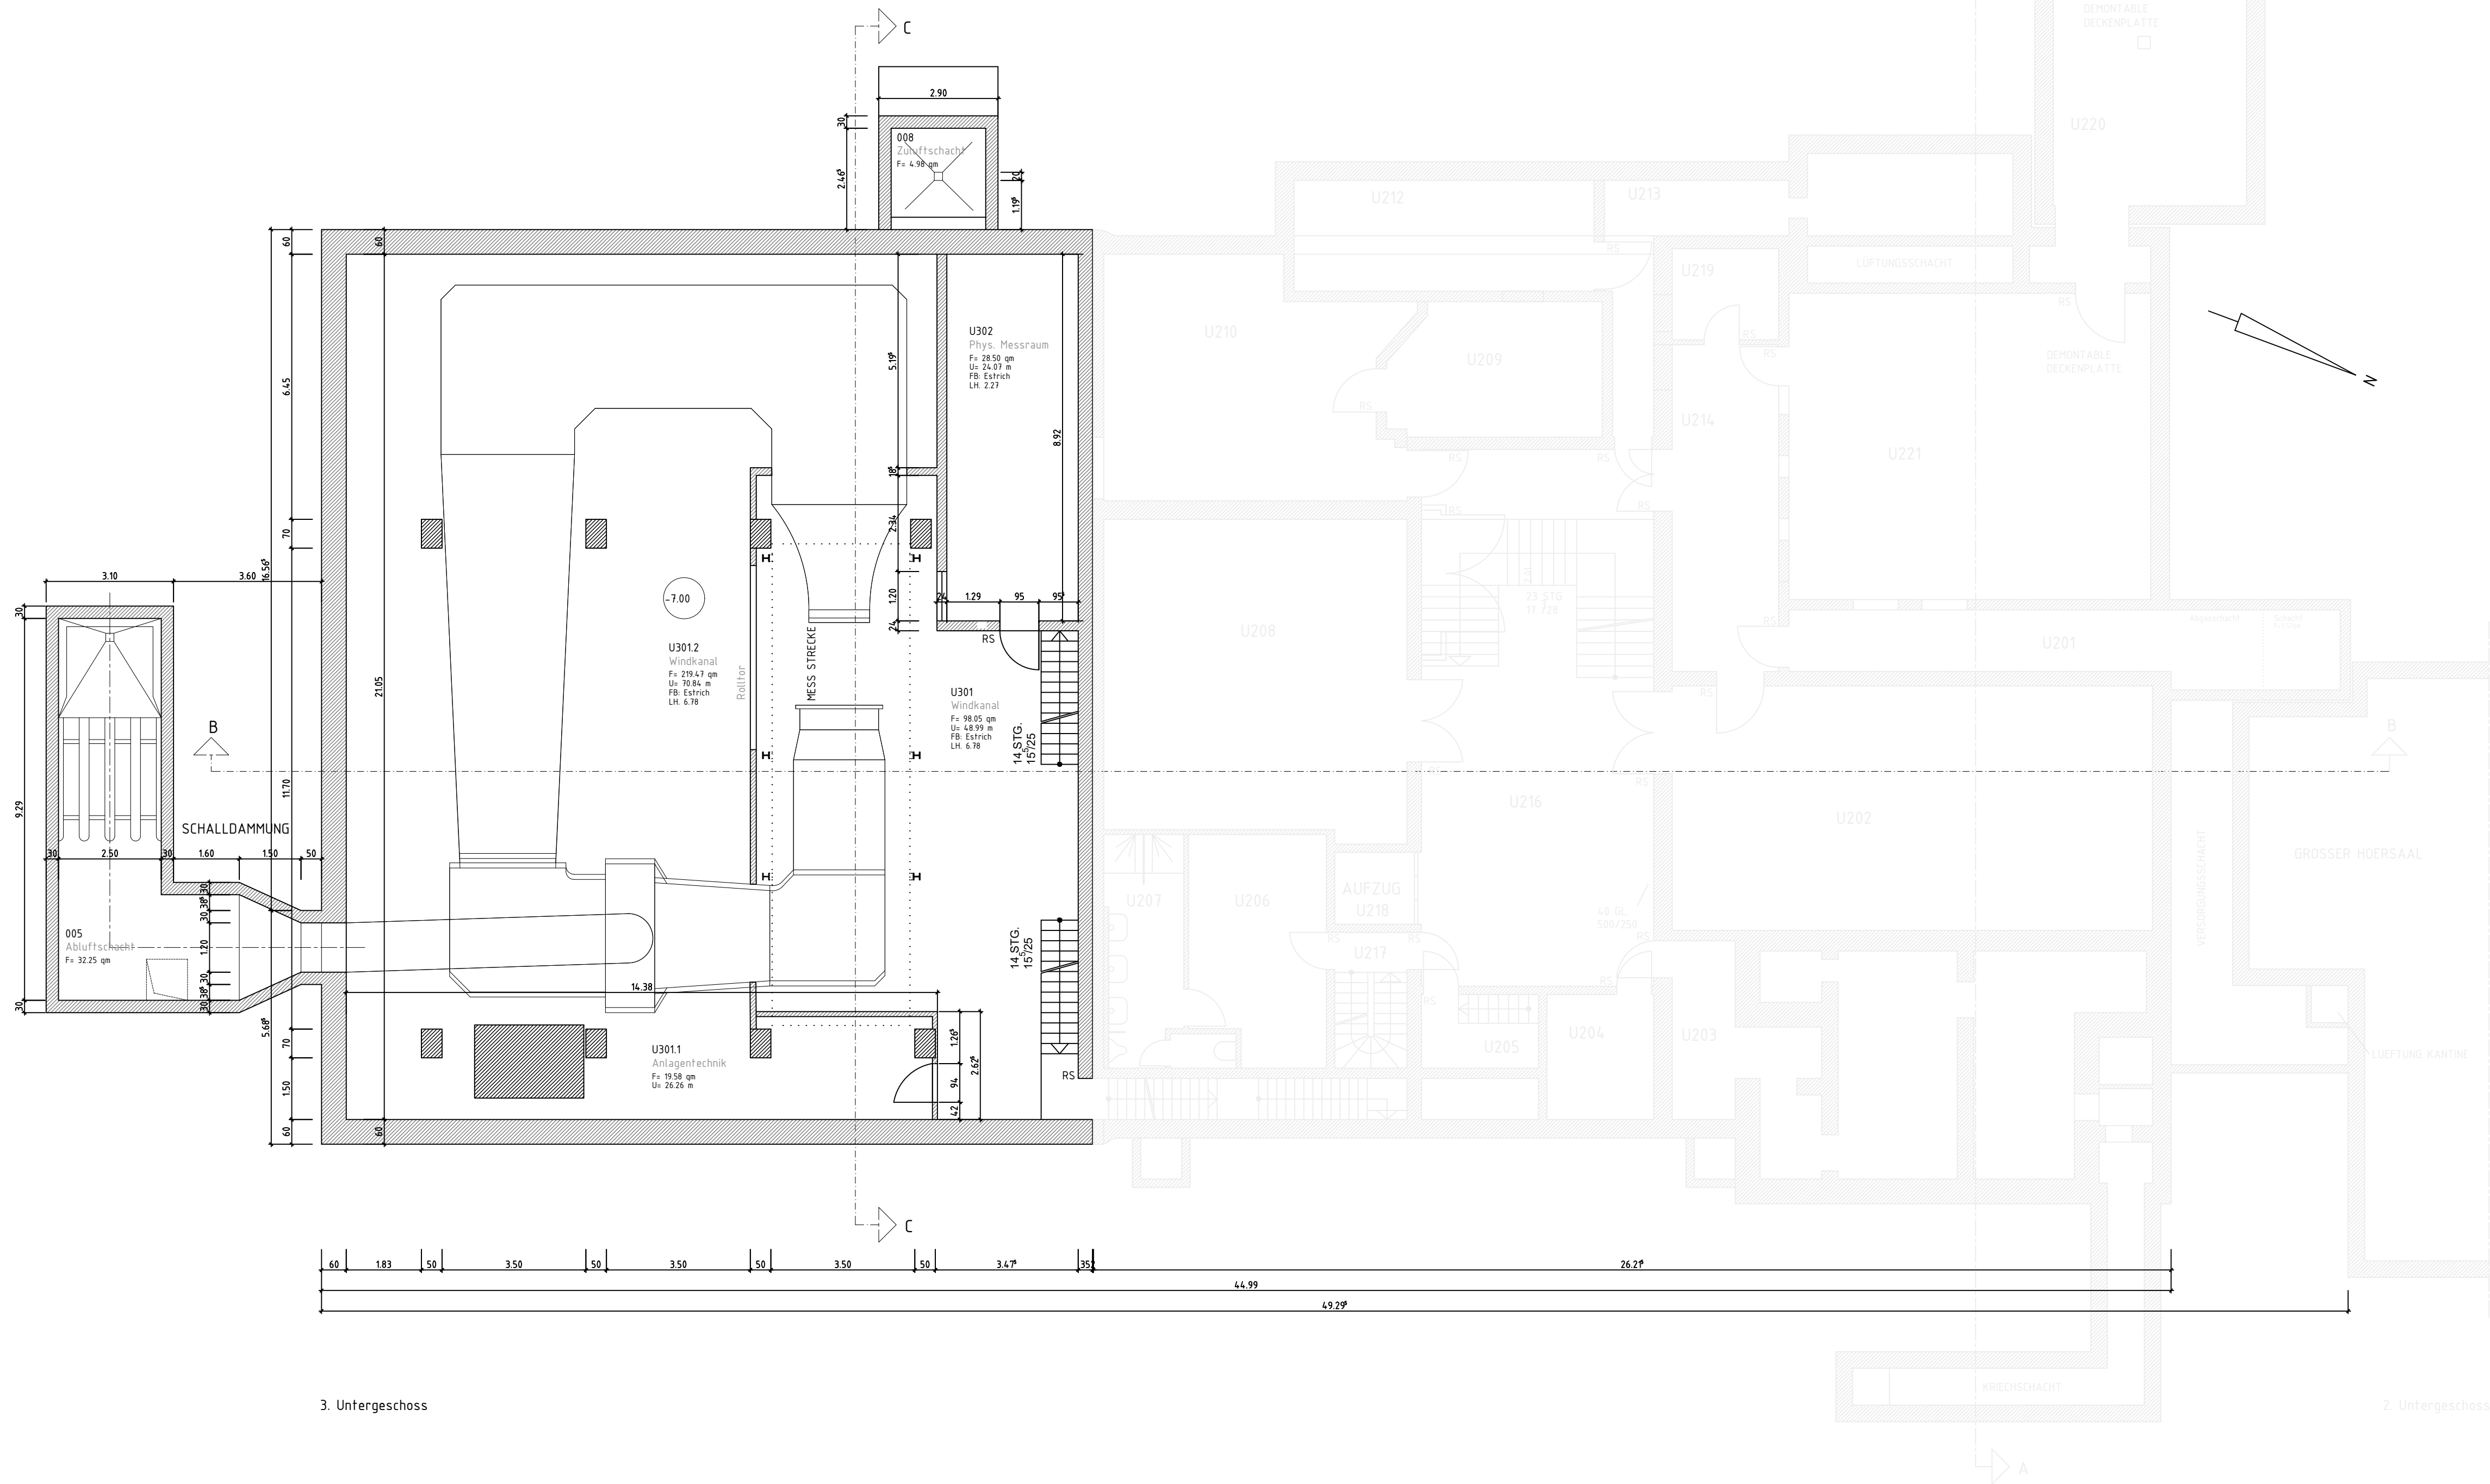

				10
				09
				08
				07
20.06.2025	LAMA	U. Maurer	Wände angep./ Fundament erg. (U301.1)/ Podest erg.	06
10.06.2025	LAMA	U. Maurer	Öffnung in Raum U302 zu Raum U210 entfernt	05
06.06.2025	MABl		U201: Trennwand ergänzt; Schächte beschriftet	04
14.11.2024	KET		Raum U301.1 und 301.2 ergänzt	03
11.07.2022	KET	KET	Vermaßung angepasst	02
26.06.2019	KOU	KOU	Revi-Datenabgleich der RWTH-Dateien	01
Datum:	Bearbeiter(in):	geprüft:	Vermerk:	Index:

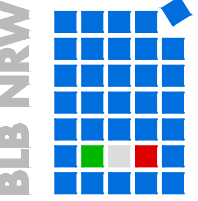

**Bau- und Liegenschaftsbetrieb NRW
Aachen**

Mies-van-der-Rohe-Straße 10
D - 52074 Aachen

Telefon: +49 241 43510 - 100
Telefax: +49 241 43510 - 198
E-Mail: ac.poststelle@blb.nrw.de
Internet: www.blb.nrw.de

Nutzer / Mieter(in):

BESTANDSZEICHNUNG

Wirtschaftseinheit / Liegenschaft: **RWTH Aachen**
Wirtschaftseinheitsnummer: **WE2110**
Objekt/Bauwerk/Gebäude: **Hauptgebäude Schinkelstr./Templergraben**
GE0020(RWTH:1320)
Objekt-/Bauwerks-/Gebäude-Nr.: **Luft- und Raumfahrt**
Objekt-/Bauwerks-/Gebäudebezeichnung: **Wüllnerstrasse 7, 52062 Aachen**

Planbezeichnung/Darstellung		Bauteil / Trakt:	
Grundriss		Geschoss /	
3. Untergeschoss		Anlage: U3	
Planschlüssel		Planinhalt: Grundriss	

Dateipfad: \\Bib\dfs\AC\DATEN\Bestand\WE2110_SCHINKEL-WUELLNERSTR\GE0020_LUFT-RAUMFAHRT\1320\GRUNDRISSE\DWG			
Modell-Name: XA_U3.DWG		Plottstiltabelle: NRW_SW-100.stb	
Layout-Name: A970x420_M100		Planart: Bestand(X)	
Gezeichnet: 2019-06-24/KOU		Fachbereich: (A) Hochbau	
Blatt-Nr.: 01		Maßstab: 1:100	
Blattgröße: Benutzerdefiniert (970x420)mm		Index	
Plottdatum: 20 Juni 2025 10:42		06	