



Nordansicht

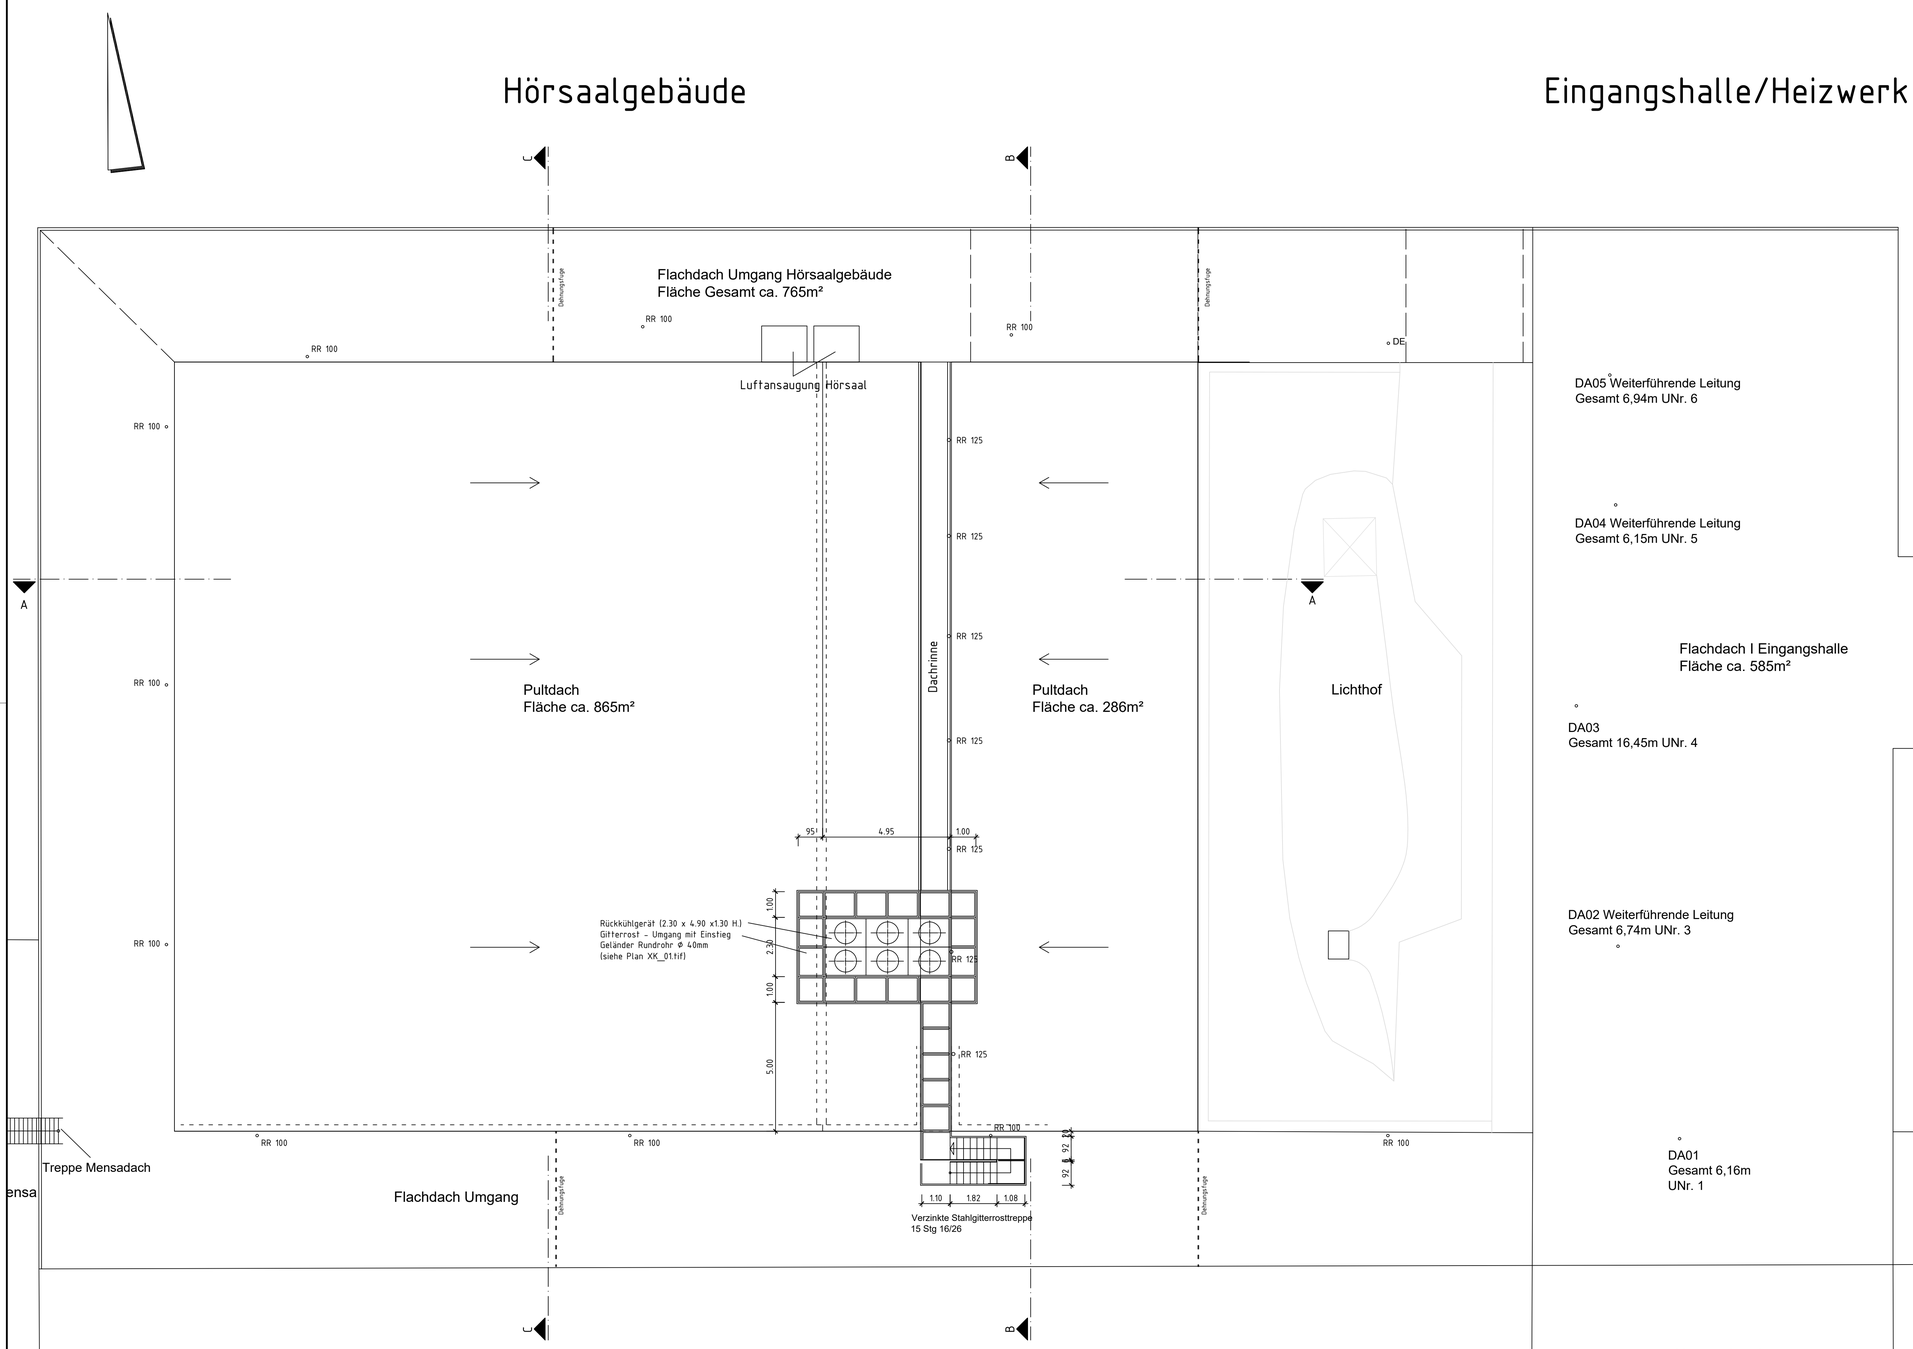

04.02.2025	K. Biergans		Entwässerungen Dachflächen ergänzt (Systemskizze - vor Ort überprüfen)	01
Datum:	Bearbeiter(in):	geprüft:	Vermerk:	Index:

ALLE MASZE SIND AM BAU ZU PRÜFEN !

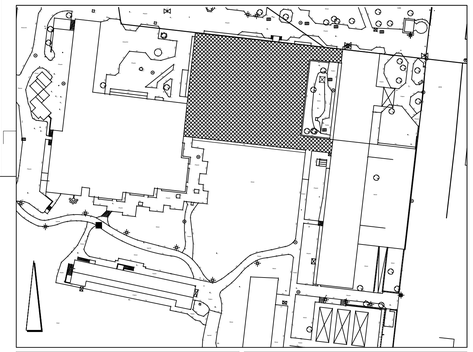

Nutzer / Mieter(in):

Deutsche Sporthochschule Köln

Bau- und Liegenschaftsbetrieb NRW
Köln

Domstraße 55-73
D - 50668 Köln
Telefon: +49 221 35660 - 0
Telefax: +49 221 35660 - 999
E-Mail: k.poststelle@blb.nrw.de
Internet: www.blb.nrw.de

BESTANDSZEICHNUNG

Wirtschaftseinheit / Liegenschaft: Kernbereich am Sportpark Müngersdorf 6

WE2044
Wirtschaftseinheitsnummer

Wirtschaftseinheits- / Liegenschaftsbezeichnung

Objekt/Bauwerk/Gebäude: Hörsaalgebäude

GE0004
Objekt-/Bauwerks-/Gebäude-Nr.

Objekt-/Bauwerks-/Gebäudebezeichnung

Planbezeichnung/Darstellung: Dachaufsicht

Planschlüssel:

Dateipfad:
L:\Bestand\WE2044_DSHS-KERNBEREICH\GE0004_Hoersaele-1-3\Grundriss\dwg

Modell-Name: XA_DA(Stand-2002-02-04).dwg	Plottabelle: NRW_SW-100.stb	Planart: Bestand	
Layout-Name: 1-100	Gezeichnet: 14.03.2024 K. Biergans	Fachbereich: (A) Hochbau	
Xref:	Bild: DBHB von oben_02042009 0918.jpg, IMG_6505.jpg, IMG_6506.jpg	Bestand am: 09.02.2004	Blatt-Nr.: 01 / Maßstab: 1:100
			Blattgrösse: ISO full bleed B1 (707.00 x 1000.00 mm)
			Plotdatum: 4 Februar 2025 09:57 / Index: 01