
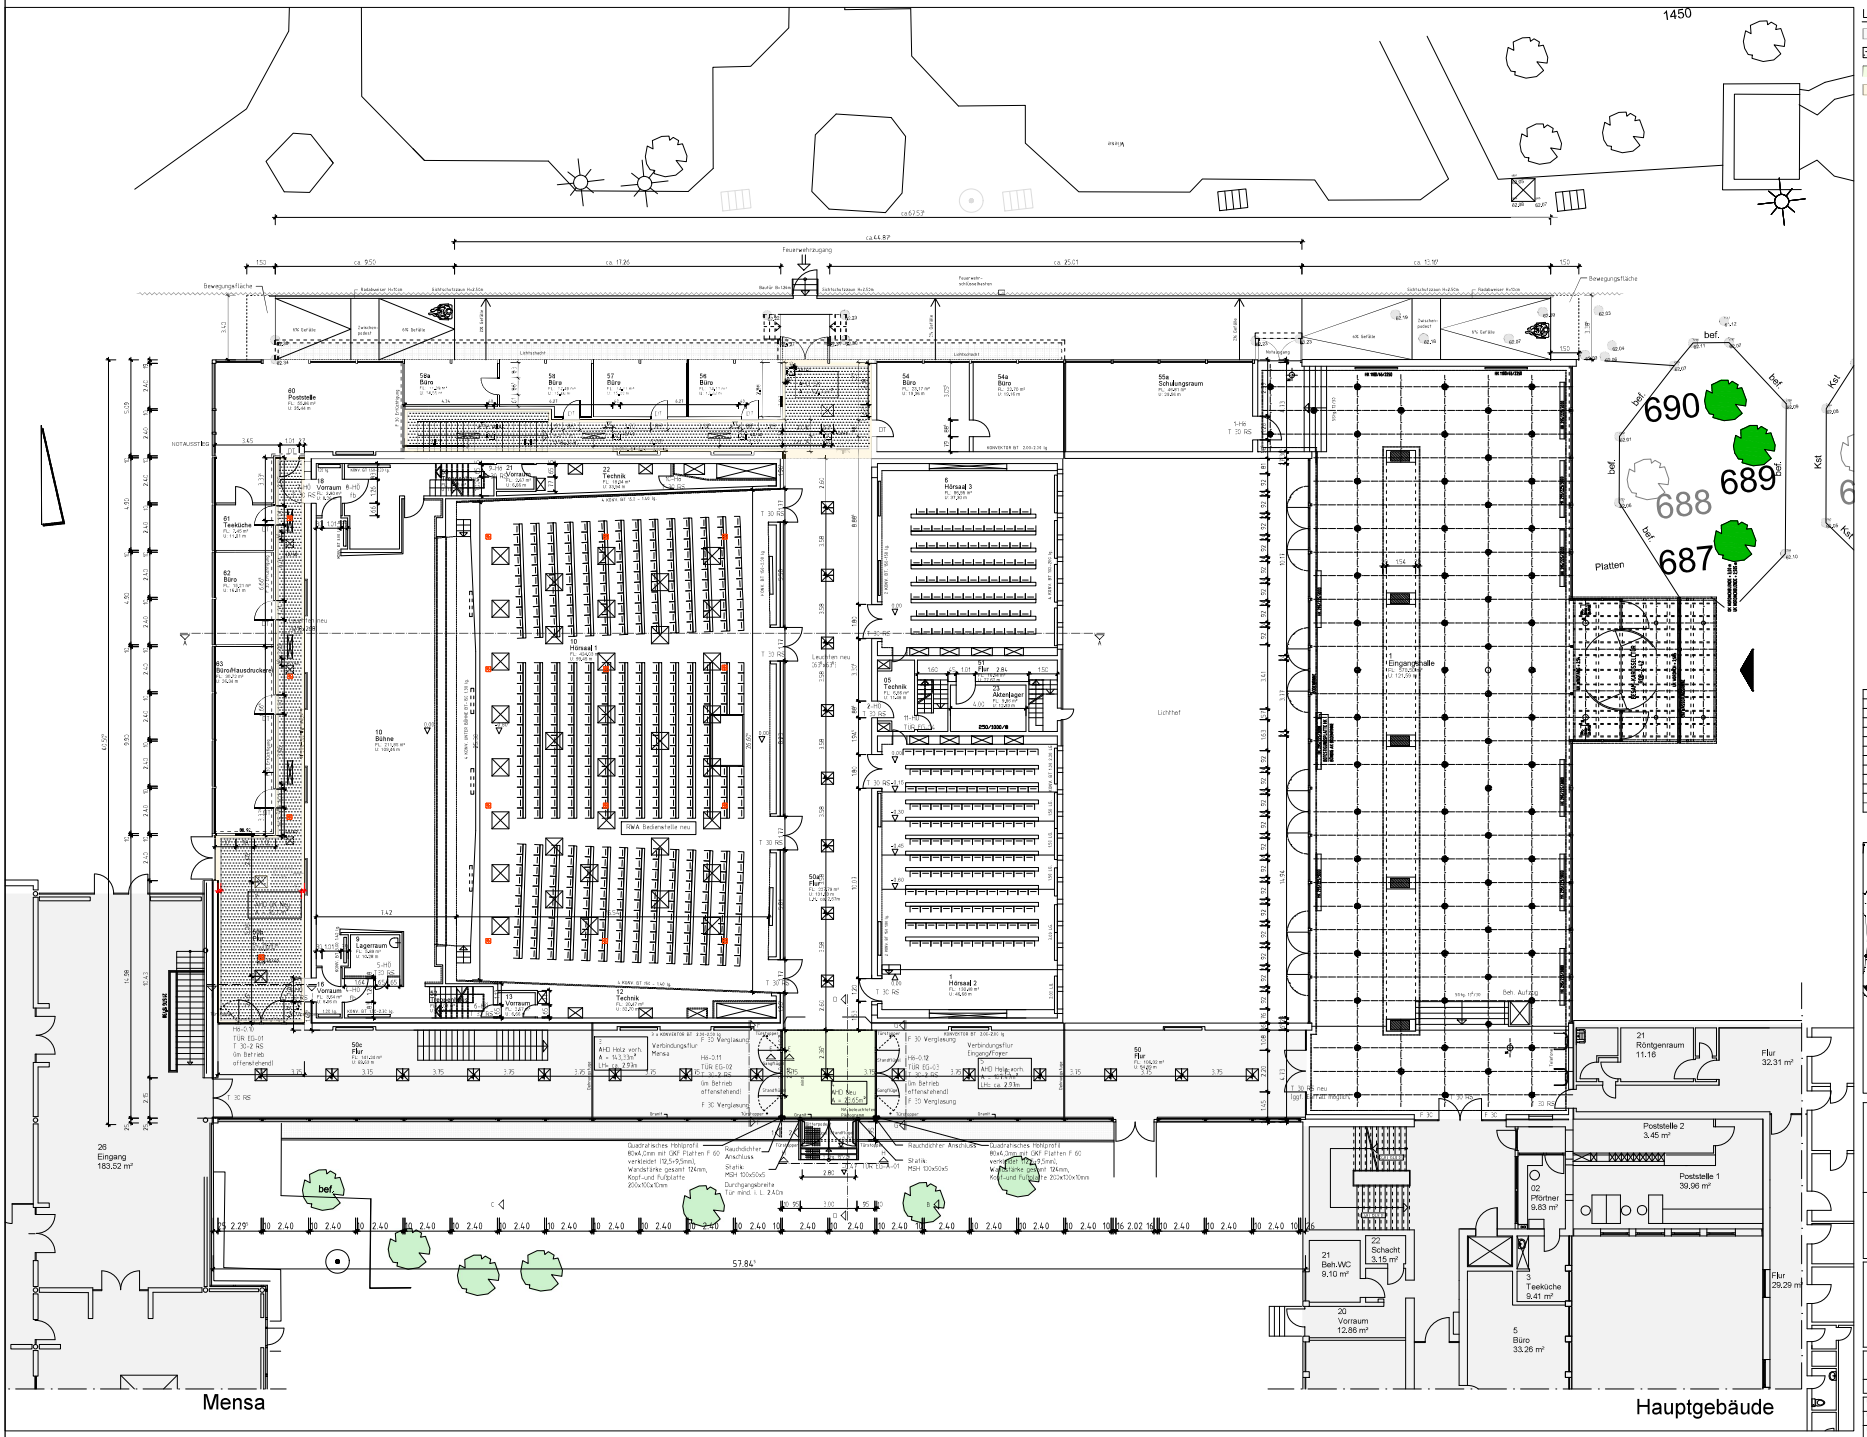


Legende:

- AHD Holzverkleidung
- AHD GK gelocht
- AHD Metalldecke
- Fries
- Aufbauleuchten 63³x63³ mit Verstärkung
- Revisionsklappe 40x40 cm
- Aufbauleuchten (1218x268) mit Verstärkung
- BMA
- Leuchten Hörsaal 1

Datum:	Bearbeiter(in):	geprüft:	Vermerk:	Index:
				00

ALLE MASZE SIND AM BAU ZU PRÜFEN !

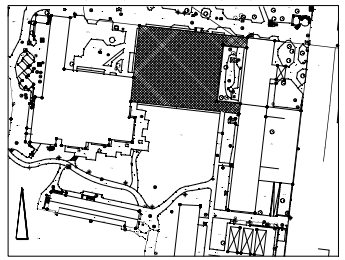

Bau- und Liegenschaftsbetrieb NRW
Kölln
Domstraße 55-73
D - 50668 Köln
Telefon: +49 221 35680 - 0
Telefax: +49 221 35680 - 999
E-Mail: k.poststelle@blb.nrw.de
Internet: www.blb.nrw.de

Nutzer / Mieter(in):
Deutsche Sporthochschule Köln

BESTANDSZEICHNUNG

Wirtschaftseinheit / Liegenschaft: Kernbereich am Sportpark Müngersdorf 6
WE2044

Objekt/Bauwerk/Gebäude: Hörsaalgebäude
GE0004

Grundriss Erdgeschoss

Bestand
(A) Hochbau
01
1:100
ISO A1 (594 x 841)
00
September 2023 09:11