
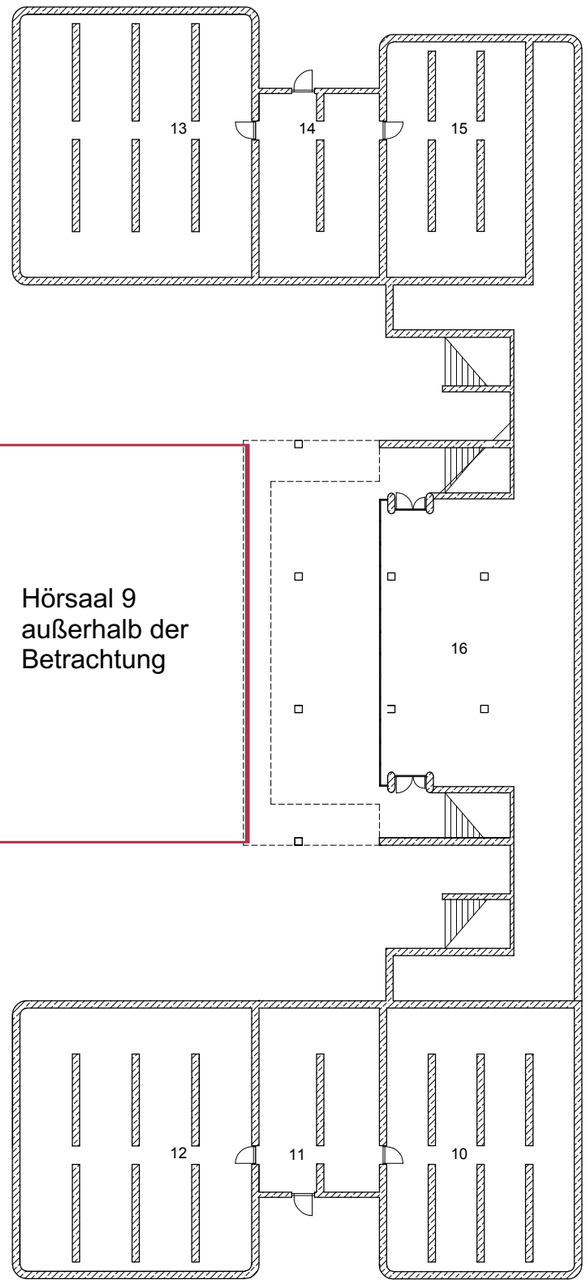


Hörsaal 9
außerhalb der
Betrachtung

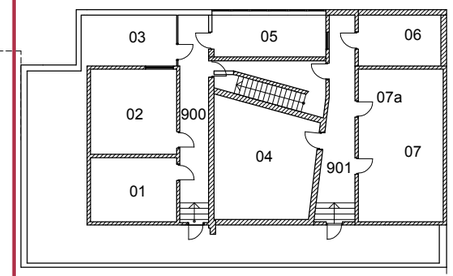

Gebäudeteil
außerhalb der
Betrachtung

				05
				04
				03
				02
Sept. 02	Schürkämper		überarbeitet	01
Datum	Bearbeiter(in)	geprüft	Vermerk:	Index

Nutzer / Mieter(in):
Fachhochschule Bochum
Lennershofstr. 140, 44801 Bochum

BLB NRW
Bau- und Liegenschaftsbetrieb NRW
Dortmund
Emil-Figge-Strasse 91
D - 44227 Dortmund
Telefon: 0231 / 99 535-0
Telefax: 0231 / 99 535-990
E-Mail: do.poststelle@blb.nrw.de
Internet www.blb.nrw.de

BESTANDSZEICHNUNG

Liegenschaft: 41210000
Fachhochschule Bochum
Lennershofstr. 140, 44801 Bochum

Bauwerk: 12800026
Fachhochschule Bochum
Bauteil B

Planbezeichnung/Darstellung: Grundriss

Geschoss / Anlage: Ebene 02
Bauteil / TAB: Bauteil B
Massstab: 1:100

Vorlagedatei: L:\Bestand\FH Fachhochschule Bochum\Bauteil_B\Grundriss\bteg2000.
Bestand-Name: A_02-B.dwg
Format-Vorlage: A_SW-100-2.vlb
Layout-Name: M100_Bestand
Gezeichnet: August 1998
Plan-Inhalt: Grundriss
Fachbereich: (A) Hochbau
Plan: Baubestand
Blatt-Nr.: 01
Plan-Datum: 04.Aug. 2005 9:40
Plan-Größe: 1360x841
Index: 01