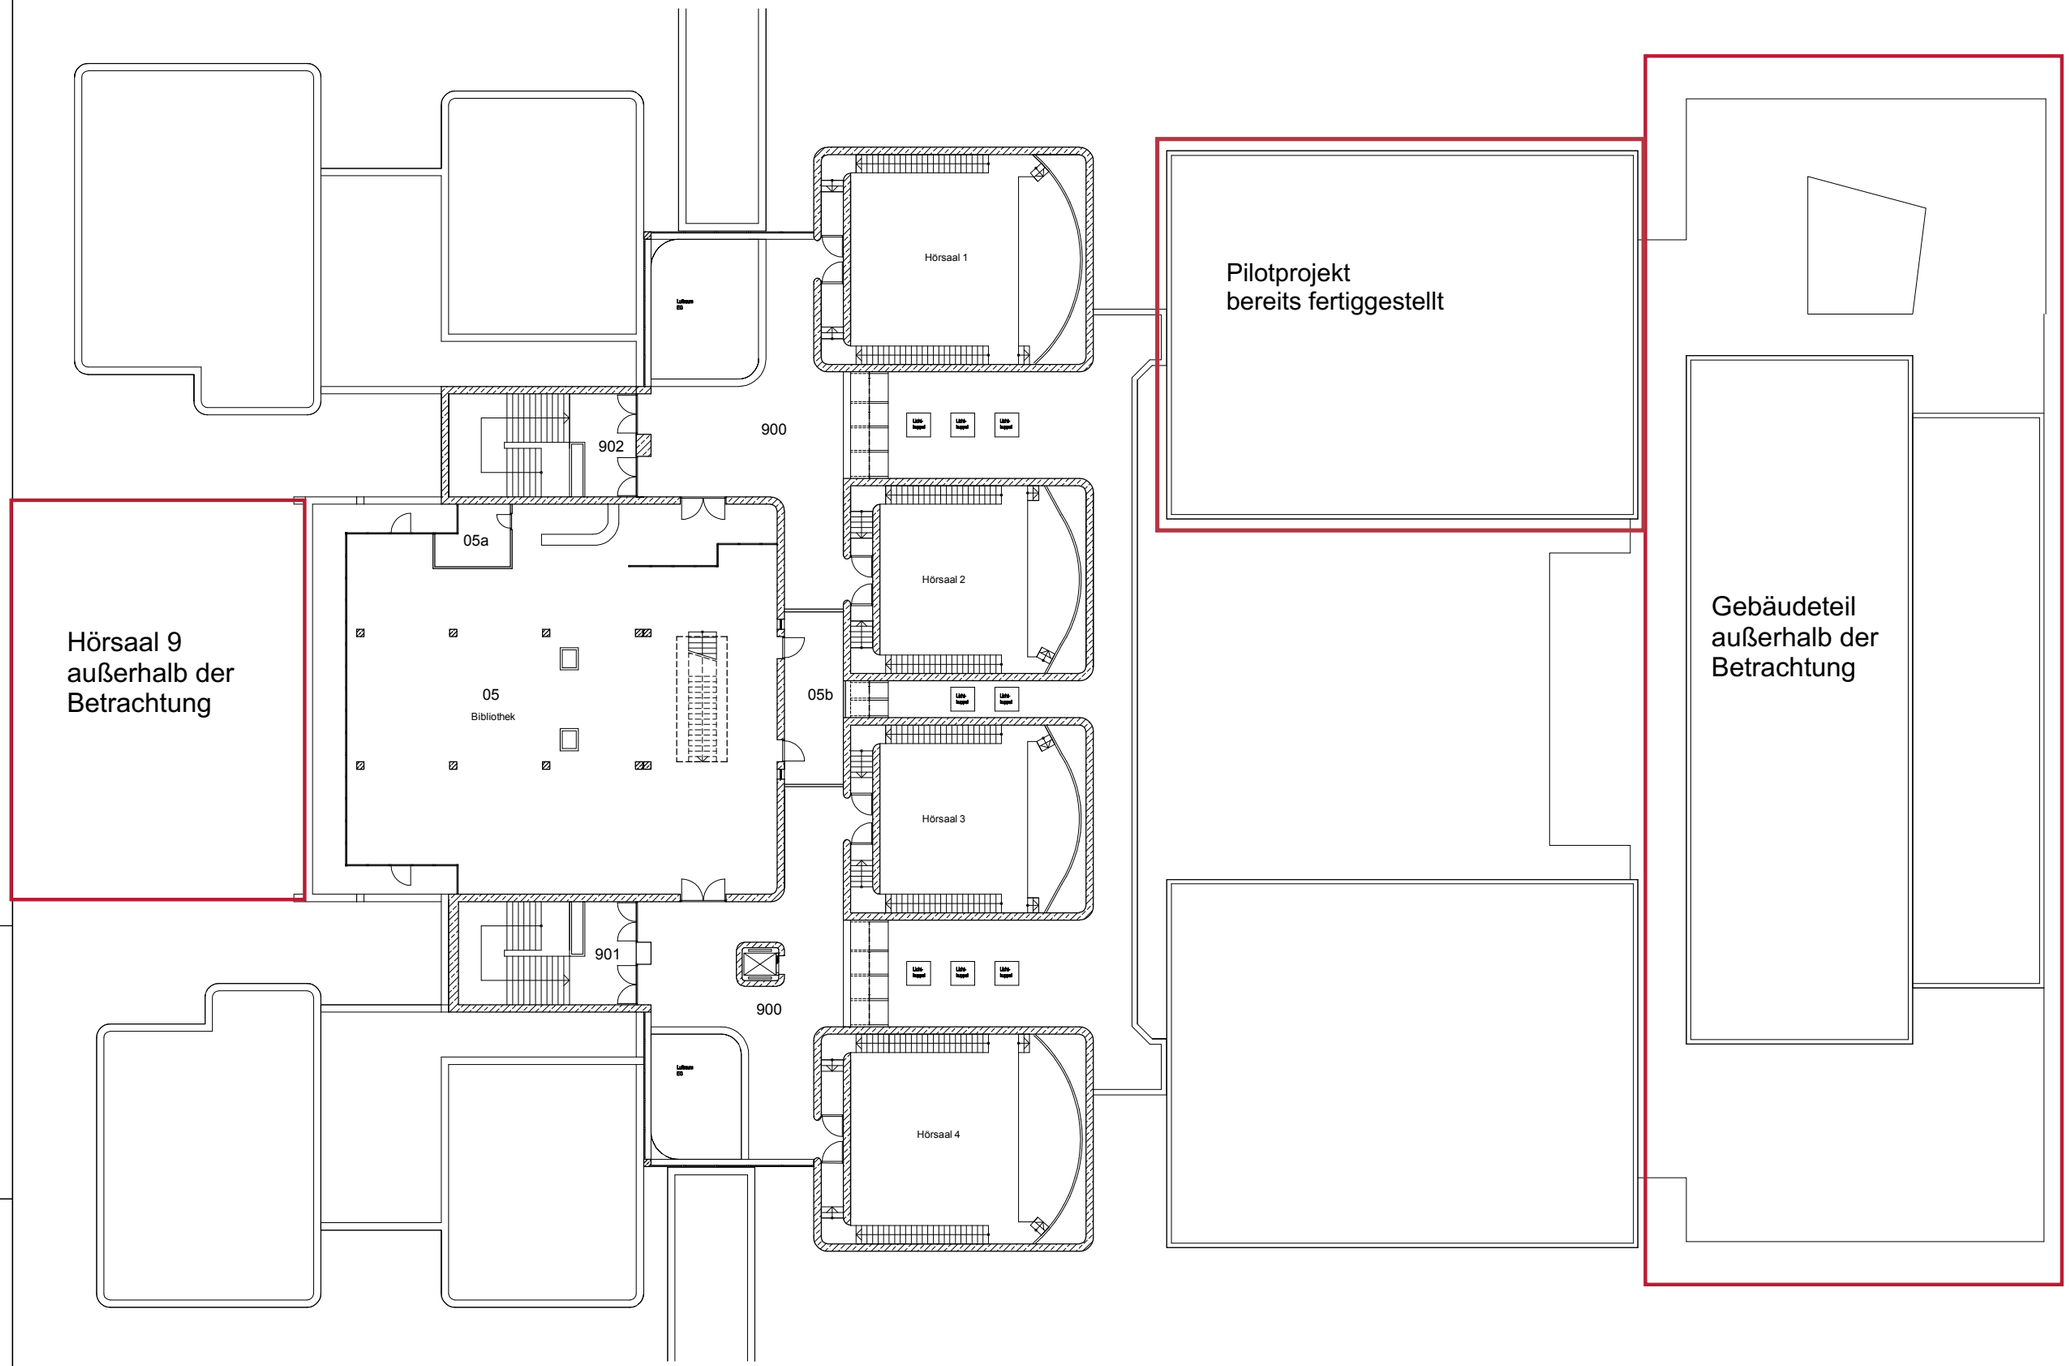


				05
				04
				03
				02
Okt_02	Schürkämper		überarbeitet	01
Datum	Bearbeiter(in)	geprüft	Vermerk:	Index

Bau- und Liegenschaftsbetrieb NRW
Dortmund

Emil-Figge-Strasse 91
D - 44227 Dortmund
Telefon: 0231 / 99 535-0
Telefax: 0231 / 99 535-950
E-Mail: do.poststelle@blb.nrw.de
Internet: www.blb.nrw.de

Nutzer / Mieter(in):
Fachhochschule Bochum
Lennershofstr. 140, 44801 Bochum

BESTANDSZEICHNUNG

Liegenschaft: 41210000
Liegenschafts-Nummer
Fachhochschule Bochum
Lennershofstr. 140, 44801 Bochum
Liegenschaftsbezeichnung

Bauwerk: 12800026
Bauwerks-Nummer
Fachhochschule Bochum
Bauteil B
Bauwerksbezeichnung

Planbezeichnung/Darstellung: Grundriss	Ebene/Höhe / Anlage:	Ebene 1
	Bauteil / Trakt:	Bauteil B
	Maßstab:	1:100
Dateipfad: C:\Dokumente und Einstellungen\01\Desktop\Liliane Entwürfe\Temp\Arch\Pläne_17Mrz	Planart:	Baubestand
Blattart-Name: A_1-R.dwg	Planinhalt:	Grundriss
Layout-Name: M100_Bestand	Fachbereich:	(A) Hochbau
Plan:	Gezeichnet: August 1998	
Rev:	Rev:	
	Zeichn.-Nr.: 01	Projektnummer: 1360x841
	Plotdatum: 04.Aug.2005 9:35	Index: 01