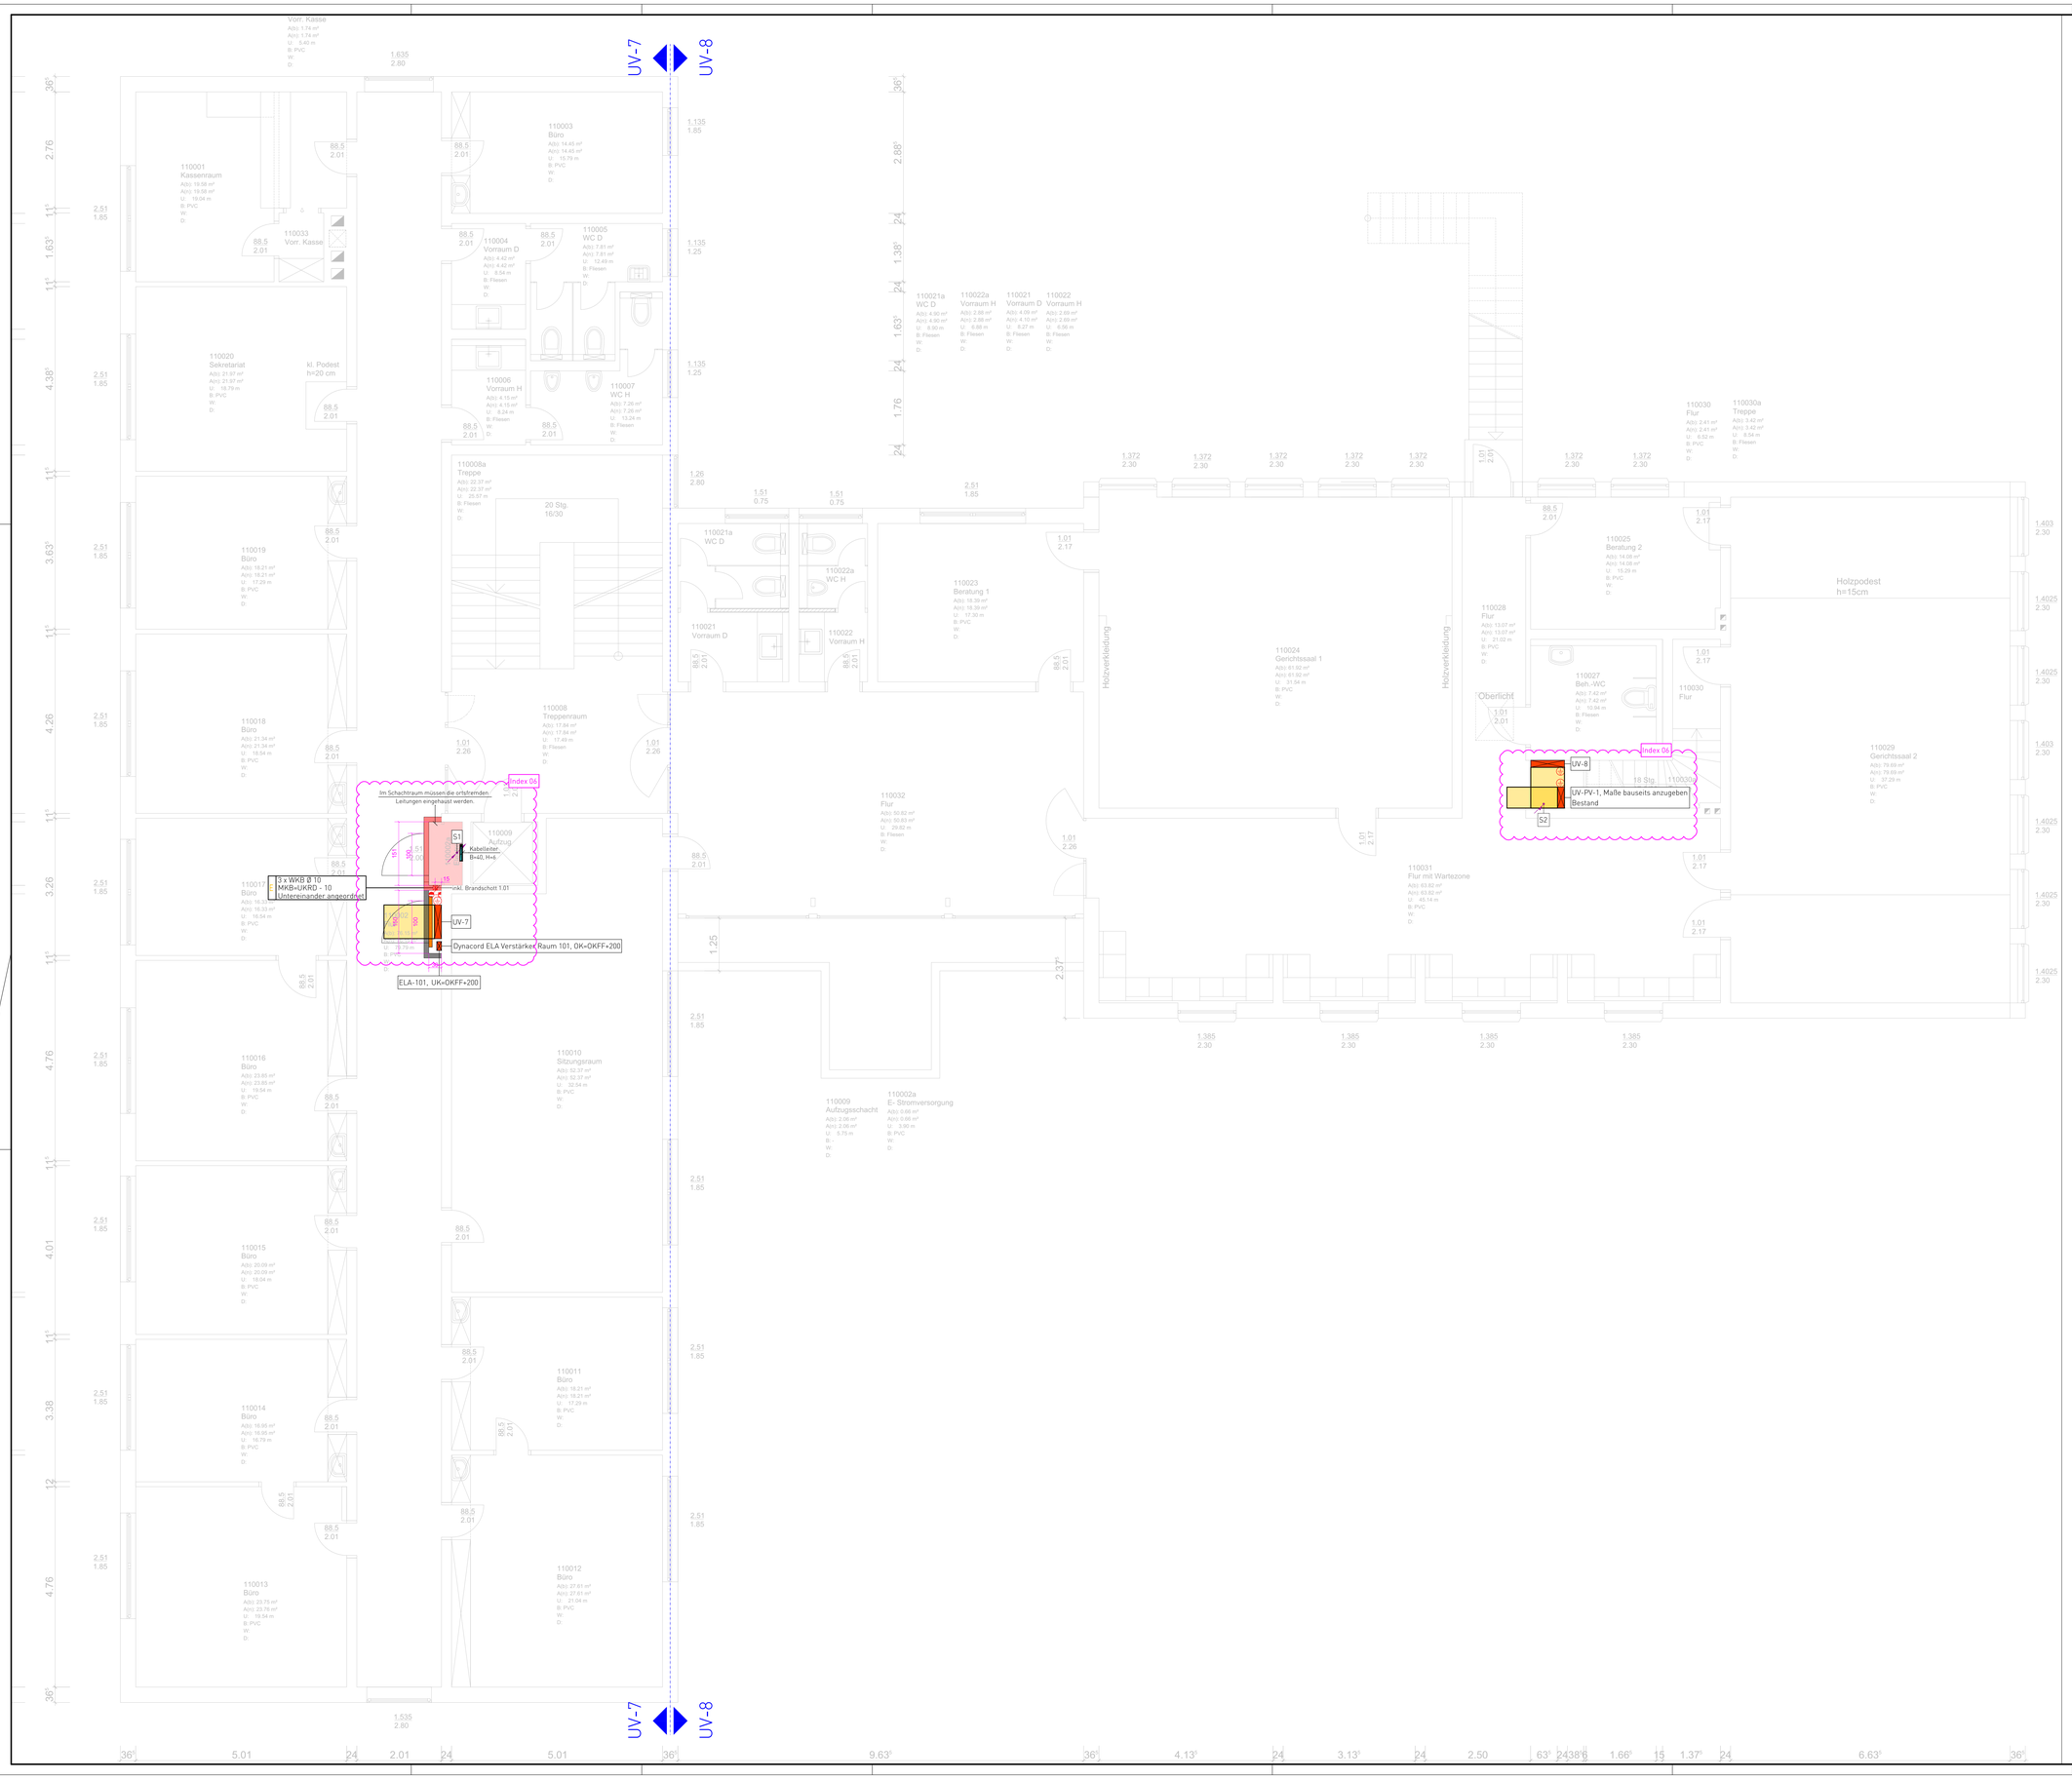

Elektro- und Nachrichtentechnik

Hausanschlusskasten	Wandverteiler
Steigepunkt nach unten, nach oben, durchgehend	Kabeltrasse
Kabelleiter	Erdungsanschluss
Aus-/ Wechselschalter	1x Schuko Steckdose
Wannenleuchte, L=120	

Schlitz- und Durchbruchsplanung

Symbol	Bezeichnung	Kürzel	Beispiel Plandarstellung
	Deckendurchbruch	DD	110 L DD 80/20
	Wanddurchbruch	WD	125 WD 50/30 UK = OKRF
	Decken-Kernbohrung Boden-Kernbohrung	DKB BKB	150 30 L DKB Ø 30
	Wand-Kernbohrung	WKB	150 H WKB Ø 40 MKB=UKRD - 40
	Rohrhülse	RH	150 C RH Ø 40 MRH=UKRD - 40
	Wandschlitz	WS	120 S WS 80/8/125 UK=OKRF
	Bodenschlitz	BS	140 H BS 20/50/2

Abkürzungsverzeichnis

Gewerke:

- H = Heizungstechnik
- L = Lüftungstechnik
- S = Sanitärtechnik
- K = Kältetechnik
- E = Elektrotechnik
- G = Gas / Druckluft
- B = Brandschutz- / Sprinklertechnik

Höhenangaben:

- OKRF = Oberkante Rohfußboden
- OKFF = Oberkante Fertigfußboden
- UKRD = Unterkante Rohdecke
- UKFD = Unterkante Fertigdecke

Weitere Bezugspunkte:

- M = Mitte
- UZ = Unterzug
- ÜZ = Überzug

Alle Maßangaben ohne Einheiten in Zentimetern (cm).

DATUM	NAME	NAME	AENDERINGSHINWEISE	NR
07.11.2025			Brandschott eingefügt	01
04.12.2025			Raum für die UV eingefügt. Brandschottnr . eingefogt.	02
20.02.2026			F30 Wände/Türen/Verteiler anpassen	03
25.02.2026			Neue Grundrisse	04
25.03.2026			Anmerkungen aus der Besprechung von dem 16.03.2026	05
09.06.2026			Anmerkungen überarbeitet	06

Planverfasser (extern):

Bauherr(in):

Nutzer / Mieter(in):

BLB NRW

Bau- und Liegenschaftsbetrieb NRW
Münster

Hohenzollernring 80
D - 48145 Münster
Telefon: +49 251 9370 - 0
Telefax: +49 251 9370 - 880
E-Mail: ms.poststelle@blb.nrw.de
Internet: www.blb.nrw.de

Projekt:

BESTANDSZEICHNUNG

SAP-/Projekt-Nummer
Wirtschaftseinheit / Liegenschaft:
WE1711
Projektbezeichnung / Liegenschaftsbezeichnung
Amtsgericht Lüdinghausen
Seppenrader Straße 3, 59348 Lüdinghausen

Immobilienbereich-Nummer
Objekt/Bauwerk/Gebäude
GE01
Objekt-/Bauwerks-/Gebäude-Nr.

Immobilienbereich / Liegenschaftsbezeichnung
Hauptgebäude
Objekt-/Bauwerks-/Gebäudebezeichnung

Planbezeichnung/Darstellung: Grundriss Elektrotechnik
Plankürzel:
Bauteil / Trakt: ####
Geschoss / Anlage: 1.OG
Planinhalt: Grundriss

Dateipfad:

Modell-Name:
Layout-Name:
xref
BIM: $(MAGES ??)
Plotstiltabelle: NRW_SW-100.stb
Gezeichnet:
Entwurfsverfasser (gem. §70 BauO NRW):
Planart: Ausführungsplanung
Fachbereich: (E) Elektro
Blatt-Nr.: 01
Maßstab: 1:100
Blattgröße:
Plotdatum: 29.05.2026
Ab
Index 06