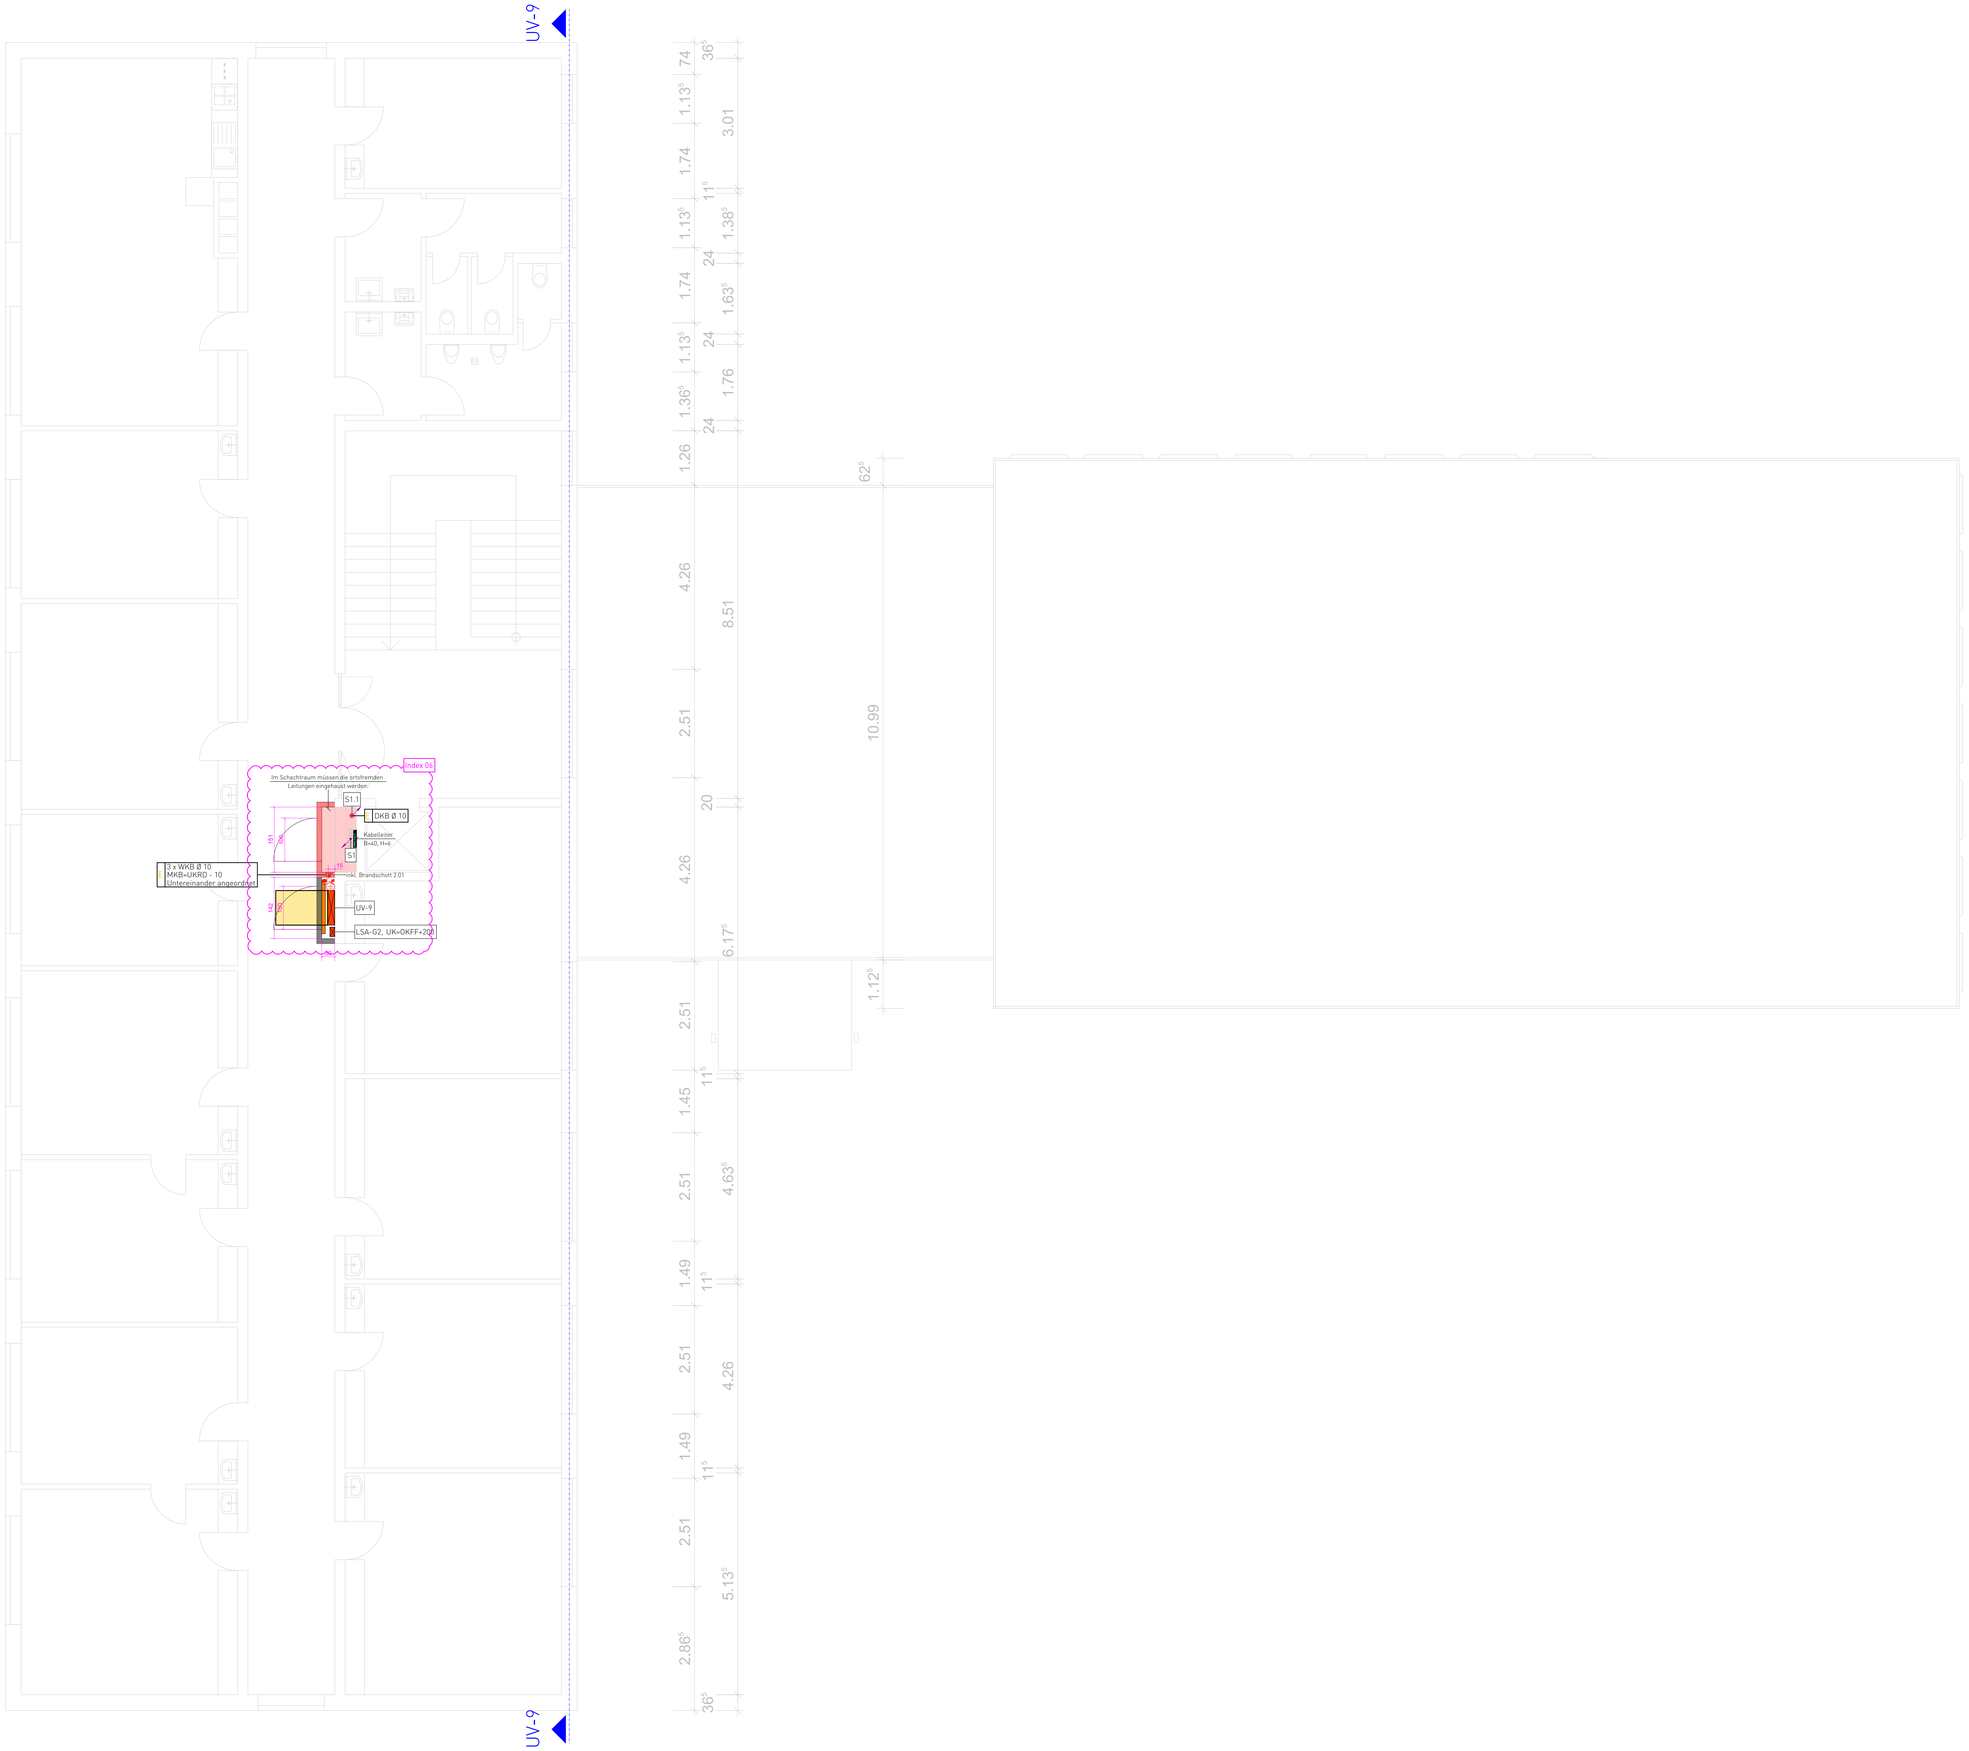

Elektro- und Nachrichtentechnik

Hausanschlusskasten	Wandverteiler
Steigepunkt nach unten, nach oben, durchgehend	Kabeltrasse
Kabelleiter	Erdungsanschluss
Aus-/ Wechselschalter	1x Schuko Steckdose
Wannenleuchte, L=120	

Schlitz- und Durchbruchsplanung

Symbol	Bezeichnung	Kürzel	Beispiel Plandarstellung
	Deckendurchbruch	DD	110 L DD 80/20 Breite/Länge
	Wanddurchbruch	WD	125 L WD 50/30 UK = OKRF Breite/Höhe
	Decken-Kernbohrung Boden-Kernbohrung	DKB BKB	150 30 L DKB Ø 30 Durchmesser
	Wand-Kernbohrung	WKB	150 H WKB Ø 40 MKB=UKRD - 40 Durchmesser
	Rohrhülse	RH	150 S RH Ø 40 MRH=UKRD - 40 Durchmesser
	Wandschlitz	WS	120 S WS 80/8/125 UK=OKRF Breite/Tiefe/Höhe
	Bodenschlitz	BS	140 H BS 20/50/2 Breite/Länge/Tiefe

Abkürzungsverzeichnis

Gewerke:

- H = Heizungstechnik
- L = Lüftungstechnik
- S = Sanitärtechnik
- K = Kältetechnik
- E = Elektrotechnik
- G = Gas / Druckluft
- B = Brandschutz- / Sprinklertechnik

Höhenangaben:

- OKRF = Oberkante Rohfußboden
- OKFF = Oberkante Fertigfußboden
- UKRD = Unterkante Rohdecke
- UKFD = Unterkante Fertigdecke

Weitere Bezugspunkte:

- M = Mitte
- UZ = Unterzug
- ÜZ = Überzug

Alle Maßangaben ohne Einheiten in Zentimetern (cm).

DATUM	NAME	NAME	AENDERINGSHINWEISE	NR
07.11.2025			Brandschott eingefügt	01
04.12.2025			Raum für die UV eingefügt. Brandschottnr . eingefügt.	02
20.02.2026			F30 Wände/Türen/Verteiler anpassen	03
25.02.2026			Neue Grundrisse	04
25.03.2026			Anmerkungen aus der Besprechung von dem 16.03.2026	05
09.06.2026			Anmerkungen überarbeitet	06

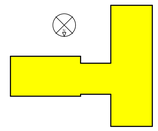

Planverfasser (extern):

Bauherr(in):

Nutzer / Mieter(in):

BLB NRW

Bau- und Liegenschaftsbetrieb NRW
Münster

Hohenzollernring 80
D - 48145 Münster
Telefon: +49 251 9370 - 0
Telefax: +49 251 9370 - 880
E-Mail: ms.poststelle@blb.nrw.de
Internet: www.blb.nrw.de

Projekt:

BESTANDSZEICHNUNG

ZBP-Projekt-Nummer:
Wirtschaftseinheit / Liegenschaft:
WE1711
Wirtschaftseinheitenkurzcharakter
Objekt/Bauwerk/Gebäude
GE01
Objekt-/Bauwerks-/Gebäude-Nr.

Projektbezeichnung:
Amtsgericht Lüdinghausen
Seppenrader Straße 3, 59348 Lüdinghausen
Wirtschaftseinheits- / Liegenschaftsbezeichnung
Hauptgebäude
Objekt-/Bauwerks-/Gebäudebezeichnung

Planbezeichnung/Darstellung: Grundriss Elektrotechnik	Bauteil / Trakt: ####
	Geschoss / Anlage: 2.OG
Planschlüssel:	Planinhalt: Grundriss

Dateipfad:

Modell-Name:	Plotstiftabelle: NRW_SW-100.stb	Planart:	Ausführungsplanung
Layout-Name:	Gezeichnet:	Fachbereich:	(E) Elektro
Plot:	BIM: BAMGES ITI; Entwurfsverfasser (gem. §70 BauO NRW):	Blatt-Nr.: 01	Maßstab: 1:100
		Blattgröße:	
		Plotdatum: 29.05.2026	Alt: Index 06